

- SIMBOLOGIA:
- 


LAMPARA DE PASILLO
- 

TIRADOR DE BAÑO
- 

ESTACION DE PACIENTE
- 

CONSOLA ESTACION
ENFERMERIA
- 

REGISTRO + BOTON

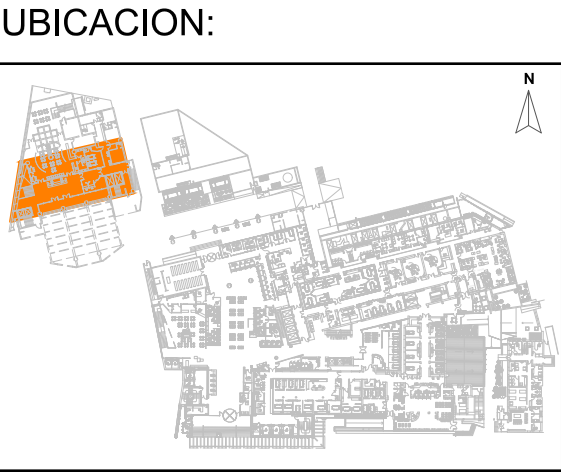


DIBUJÓ: OSCAR PONCE

REVISÓ: RICARDO CARRASCO

APROBÓ: RICARDO CARRASCO

FECHA: 08-02-2023

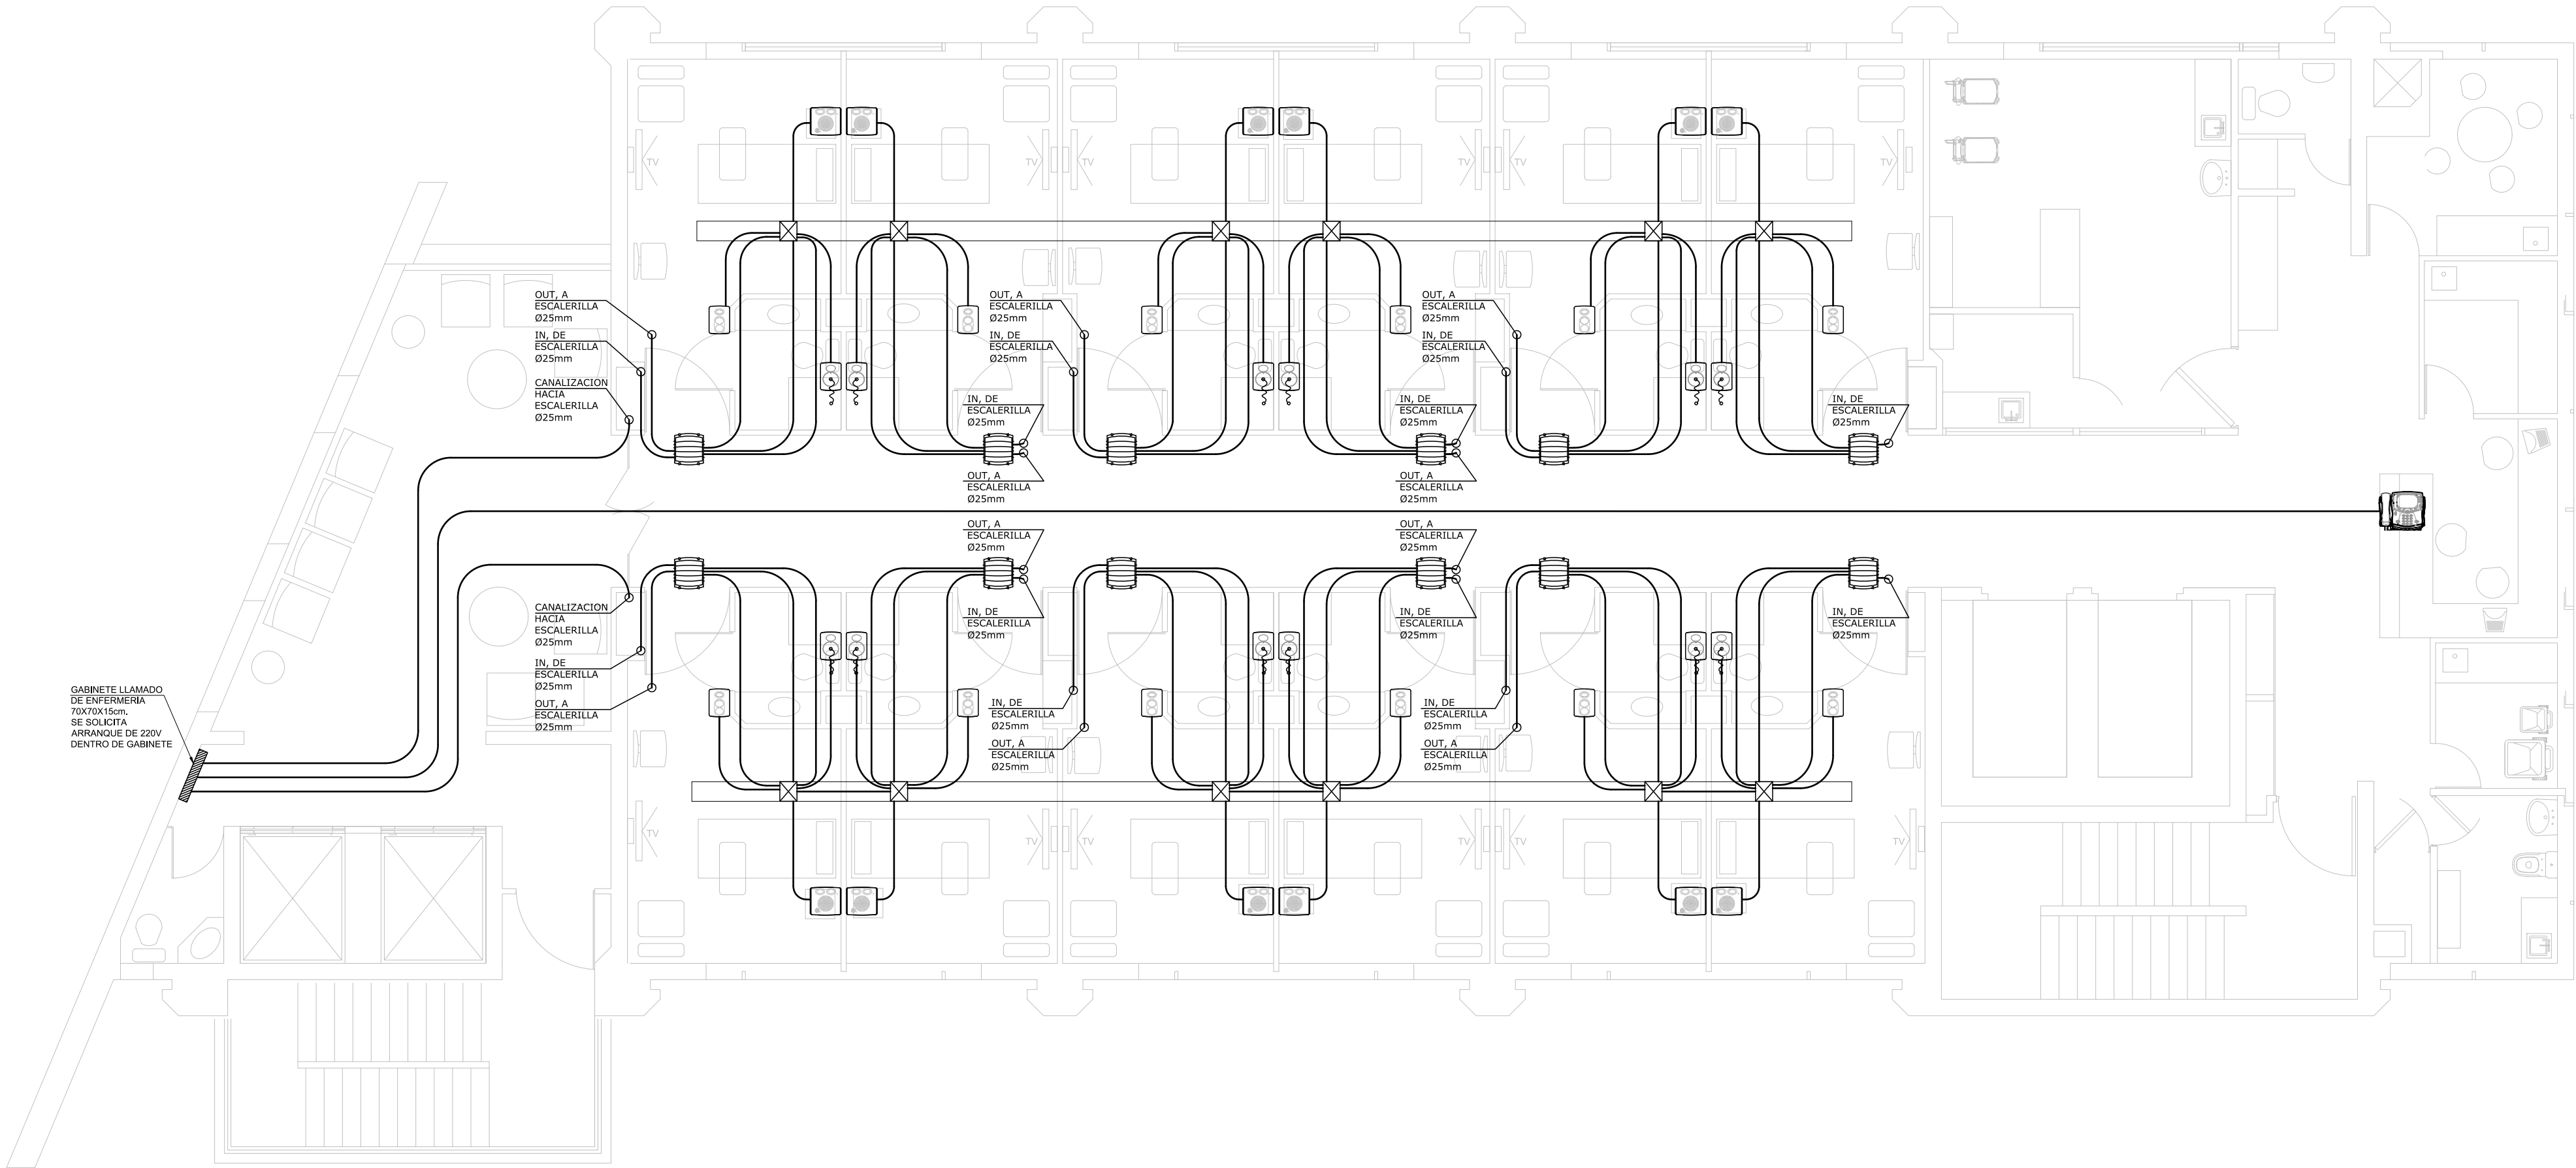

PLANTA PUC 6° PISO

ESC. 1/75

NOMBRE DEL SECTOR	
HABITACION	BINARIO LAMPARA
601	1
602	2
603	3
604	4
605	5
606	6
607	7
608	8
609	9
610	10
611	11
612	12

INFORMACION LAMPARAS DE PASILLO

6° PISO PUC

N°	CANT.	DESCRIPCION	CODIGO
1	1	GABINETE ELECTRICO	NC2828
2	1	FUENTE 15V	R5KMPR15
3	2	FUENTE 36V	R5KMMPR36
4	1	MEMORIA	R5KMSC
5	1	SWITCH 8 PTS	R5KM8PRT
6	1	TARJETA LINEALES	R5KMTRM
7	1	ADAPTADOR	R5KL2KA

DESCRIPCION GABINETE LLAMADO DE ENFERMERA

6° PISO PUC

AREA	NOMBRE	DIAL NUMBER	DEVICE TYPE	MEMORIA	DEVICE ADDRESS	IP ADDRESS	MAC ADDRESS
Piso 6	cons1	6001	CONSOLE	6	P-97	192.168.20.50	00:90:5E:06:5A:A0


INFORMACION CONSOLAS

6° PISO PUC

EDIFICIO	PISO	MEMORIA	IP ADDRESS	SUBNET MASK	GATEWAY	MAC ADDRESS
Piso 6	6	6	192.168.20.5	255.255.255.0	192.168.20.1	00:90:5E:07:7F:99

INFORMACION MEMORIA

6° PISO PUC

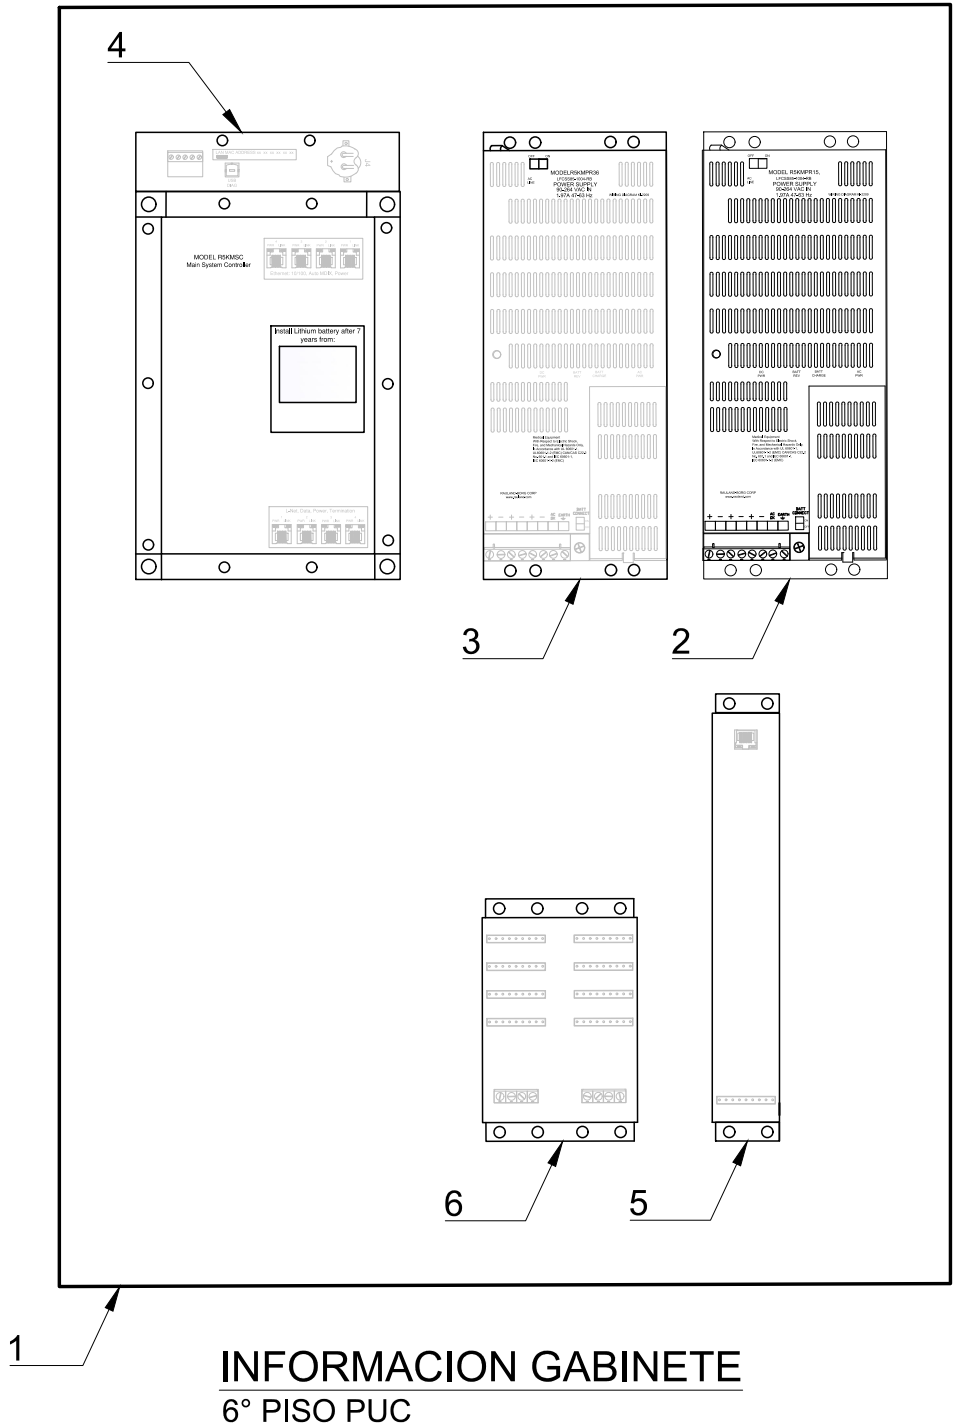

INFORMACION GABINETE

6° PISO PUC