




Subgerencia de  
Infraestructura  
y Desarrollo UC

Diagonal Paraguay  
371 Local 25  
(02) 3548299  
(02) 3543336  
Santiago Centro

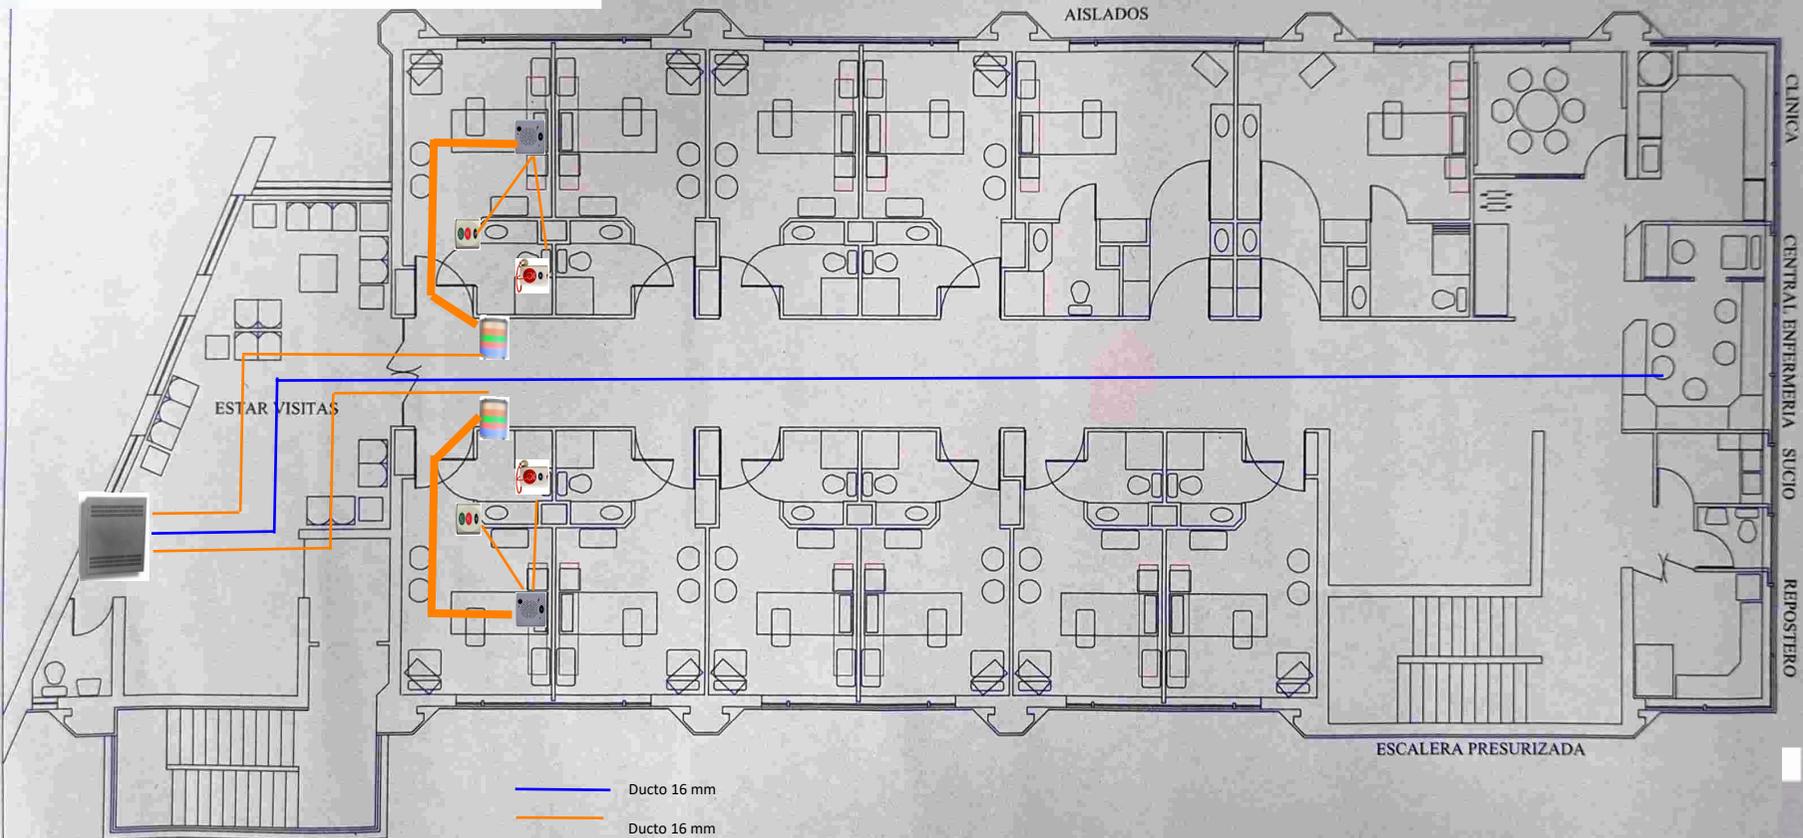

- Ducto 16 mm
- Ducto 16 mm
- Ducto 32 mm

PROYECTO  
SEP 2012

DISEÑO  
MIGUEL ROMERO OLIVERO

PERMISO  
EDISON LUFTMANN

SOLICITO  
PARRIFICIO INDUSTRIAL

ESCALA DEL PLANO  
1:50  
ESCALA PRACTICA 1:100

FECHA ACTUALIZADO  
04-07-11

EDIFICIO  
CLINICA UC  
1984-85

PROYECTO  
100

LAMINA  
088