


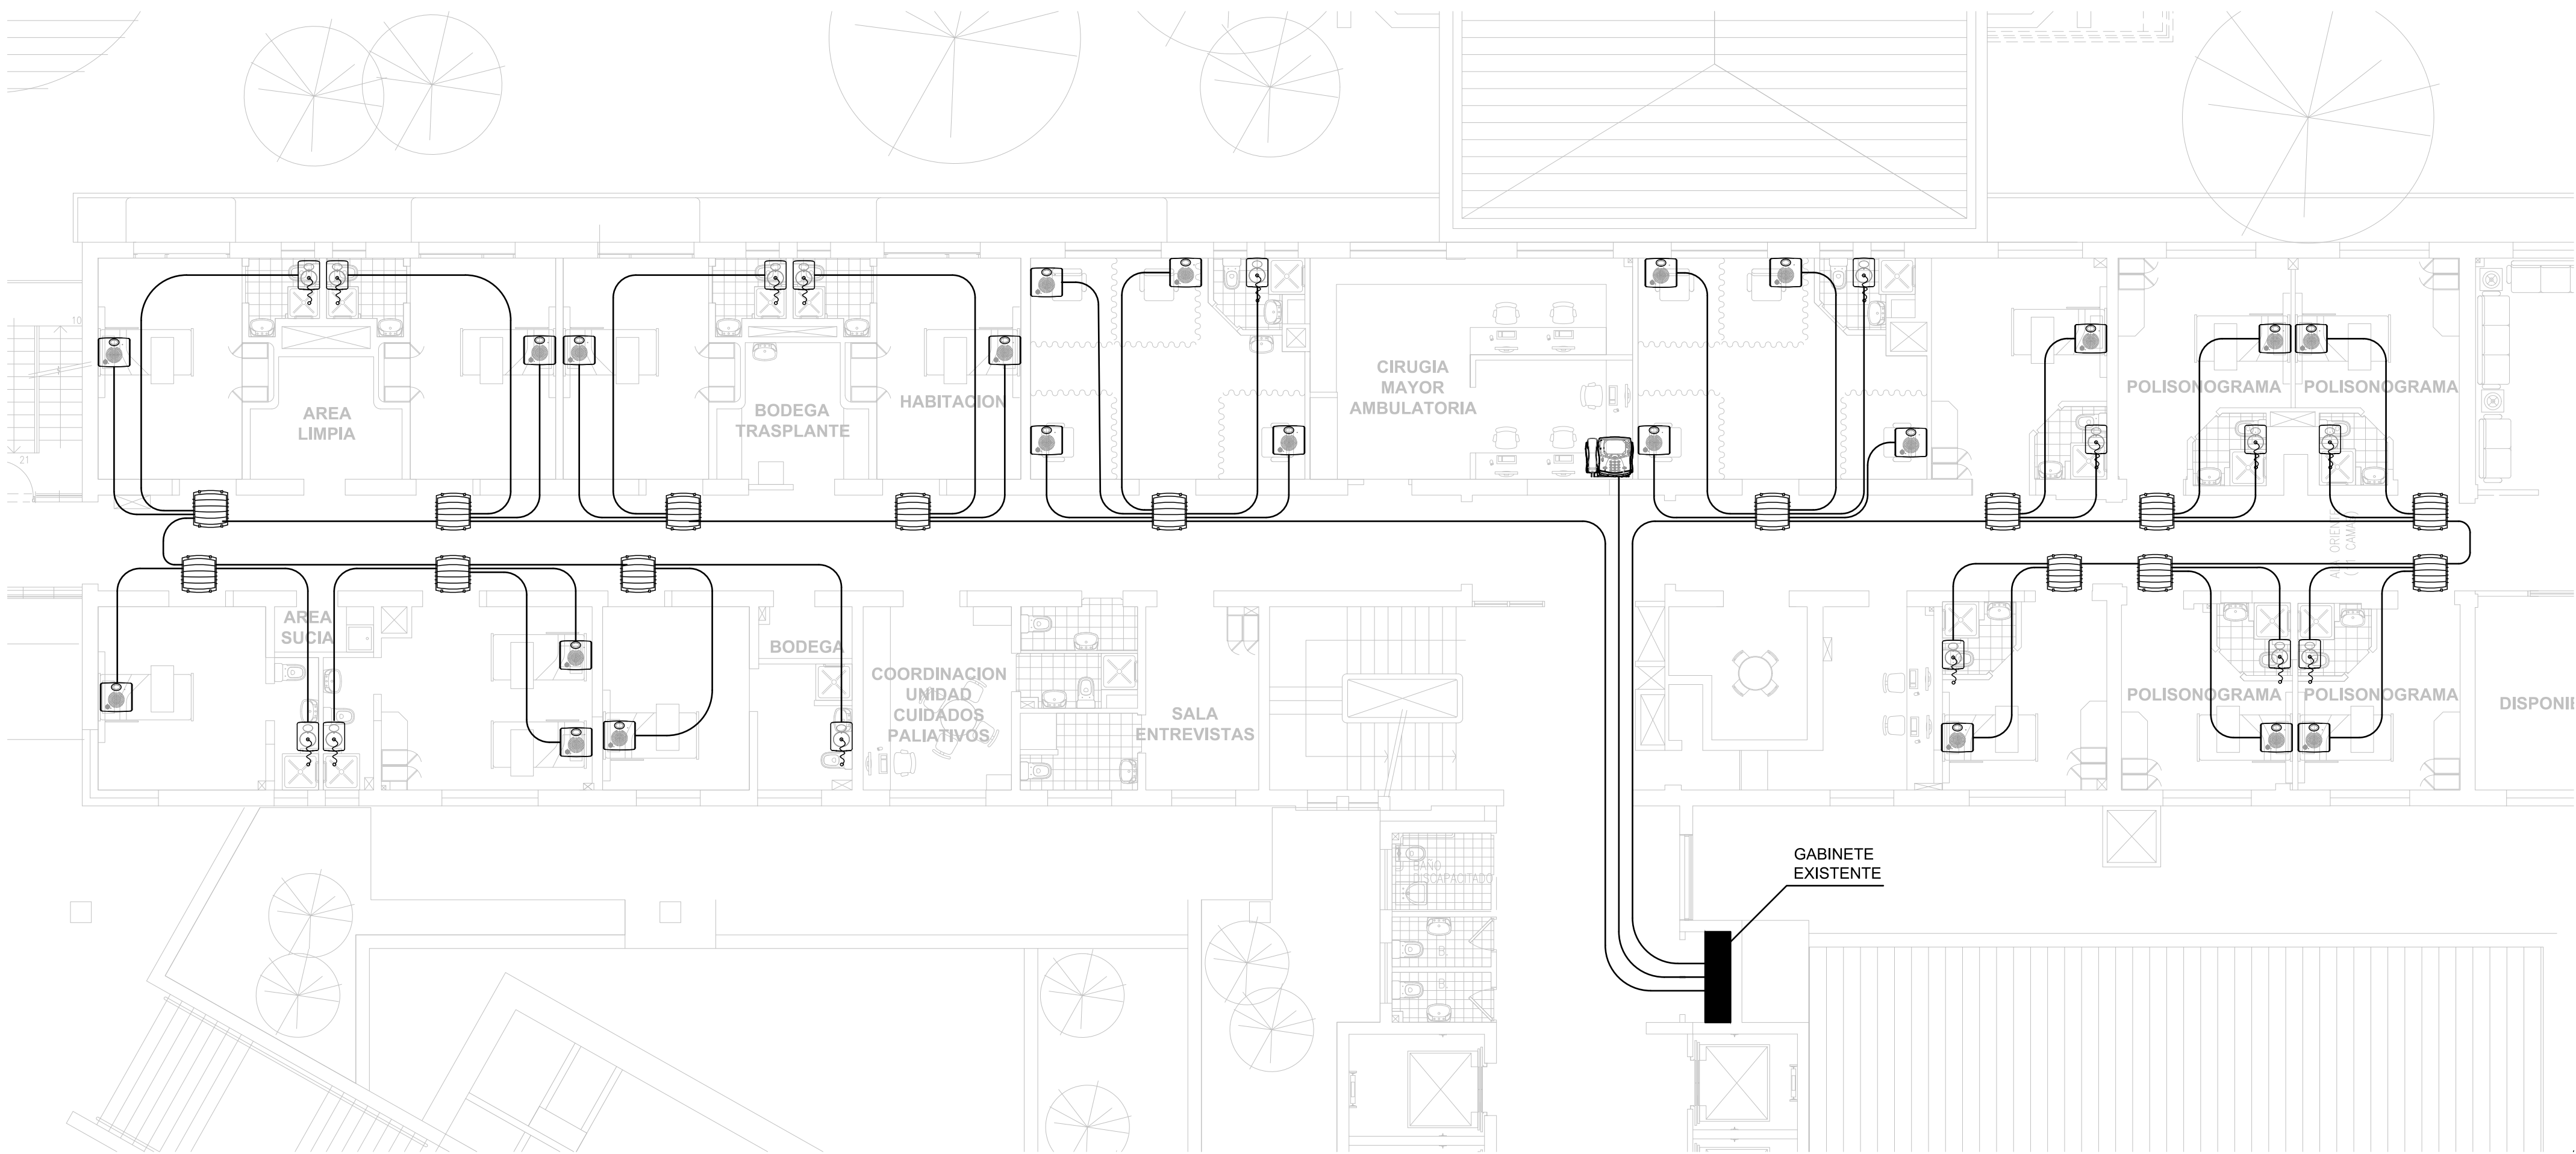

PLANTA CMA TORRE D NORTE 2° PISO
ESC. 1/100

NOMBRE DEL SECTOR CMA D NORTE	
HABITACION	BINARIO LAMPARA
201	1
202	2
203	3
204	4
205	5
206	6
207	7
208	8
209	9
210	10
211	11
212	12
213	13
214	14
215	15

N°	CANT.	DESCRIPCION	CODIGO
1	3	FUENTE DE PODER 15V	R5KMPR15
2	1	MEMORIA DEL SISTEMA	R5KMSC
3	1	ADAPTADOR	R5KL2KA
4	1	SWITCH ETHERNET 8 PUERTOS	R5KM8PRT
5	1	FUENTE DE PODER 32V	R5KMMPR36
6	1	TARJETA DE INTERCONEXION	R5KMTRM

INFORMACION LAMPARAS DE PASILLO
CMA 2° PISO - TORRE D NORTE


AREA	NOMBRE	DIAL NUMBER	DEVICE TYPE	MEMORIA	DEVICE ADDRESS	IP ADDRESS	MAC ADDRESS
2P - CM	CONSO	2001	CONSOLE	2	P-97	10.5.20.21	00:90:5E:08:F5:92

INFORMACION CONSOLAS
CMA 2° PISO - TORRE D NORTE

EDIFICIO	PISO	MEMORIA	IP ADDRESS	SUBNET MASK	GATEWAY	MAC ADDRESS
PISO 02 TD	2	2	10.5.20.12	255.255.255.0	10.5.20.1	00:90:5E:08:D5:10

INFORMACION MEMORIA
CMA 2° PISO - TORRE D NORTE

DESCRIPCION GABINETE LLAMADO DE ENFERMERA
CMA 2° PISO - TORRE D NORTE

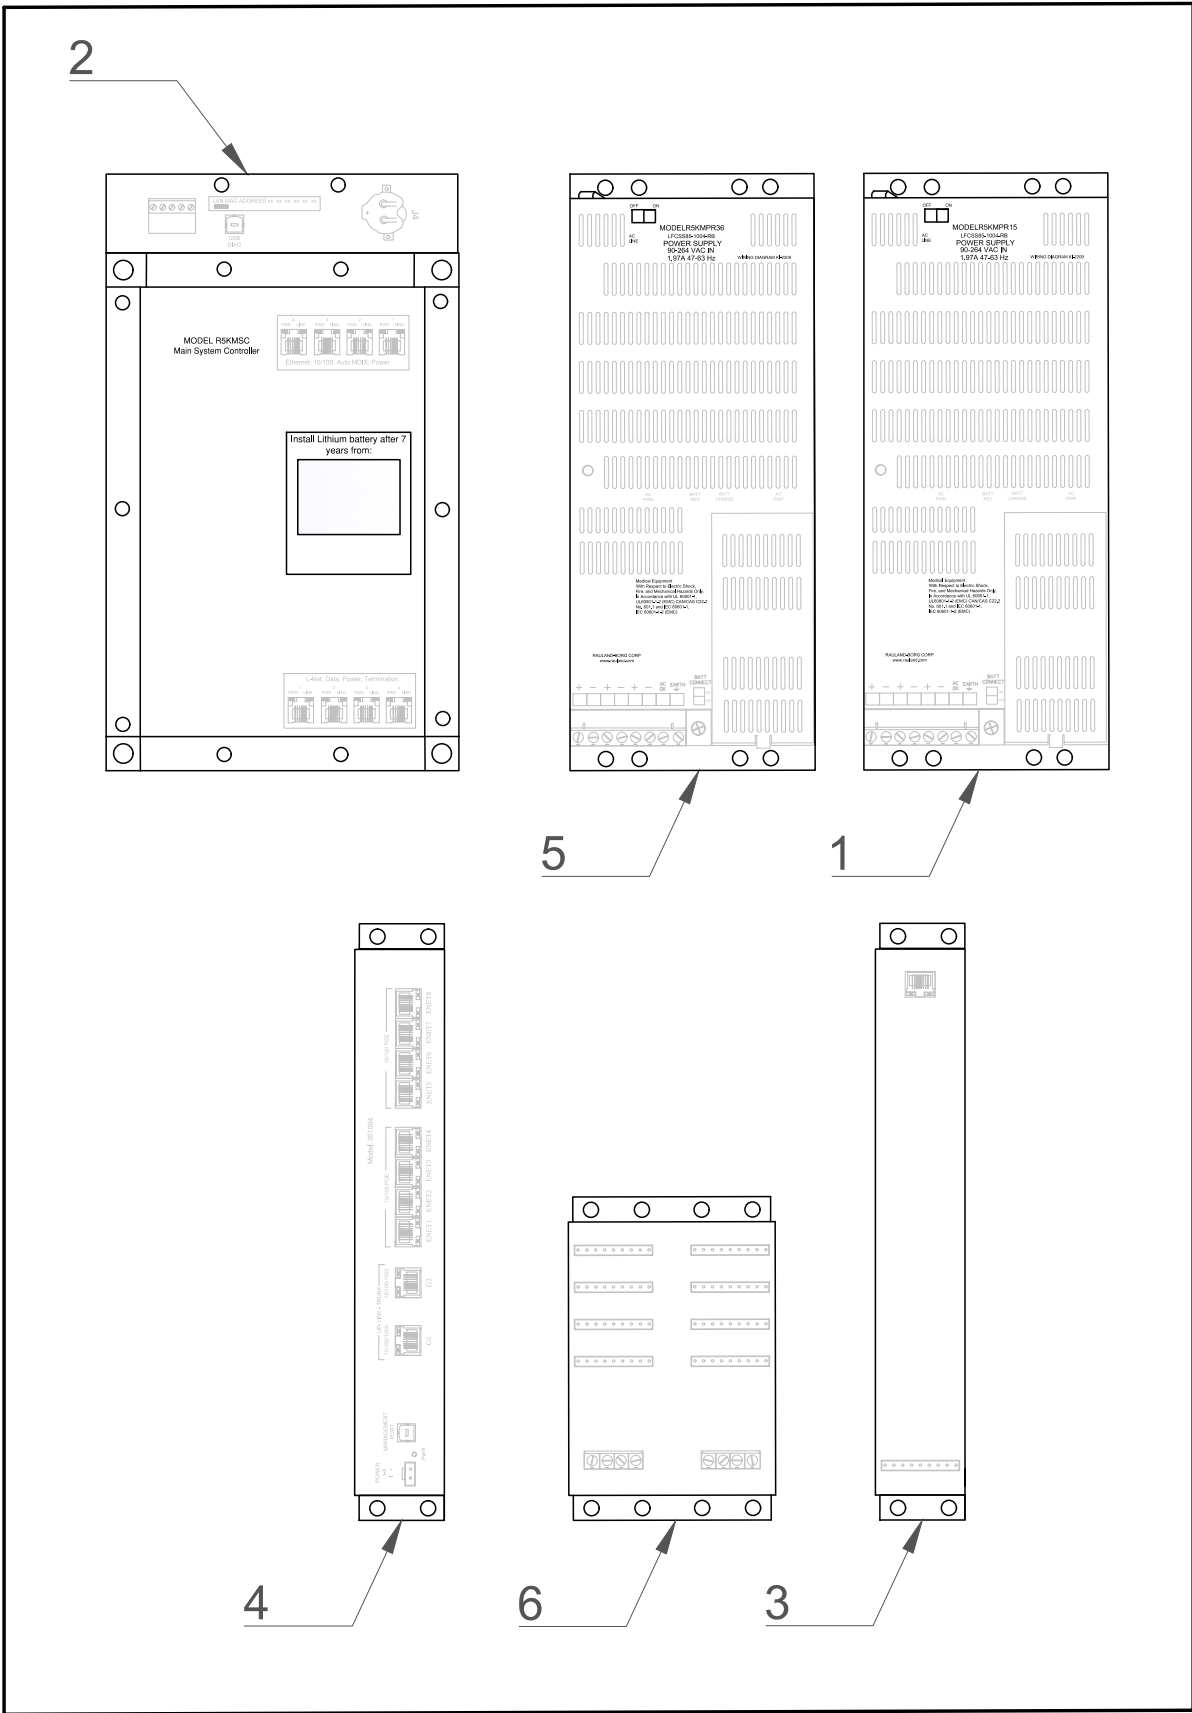

INFORMACION GABINETE
CMA 2° PISO-TORRE D NORTE

PROYECTO:



ESPECIALIDAD:

LLAMADO DE
ENFERMERIA

CMA SEGUNDO PISO

SECTOR:

TORRE D NORTE

N° LAMINAS:

01/01

SIMBOLOGIA:




LAMPARA DE PASILLO



TIRADOR DE BAÑO




ESTACION DE PACIENTE

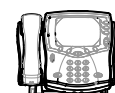

CONSOLA ESTACION
ENFERMERIA

UBICACION:

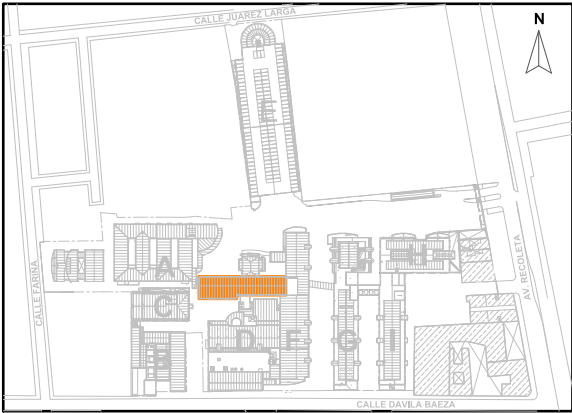

DIBUJÓ: OSCAR PONCE

REVISÓ: RICARDO CARRASCO

APROBÓ: RICARDO CARRASCO

FECHA: 29-12-2022



CENCOMEX

Tecnología al servicio de la salud
Av. Galvarino #7840 - Quilicura - Santiago
Teléfono: 56 (2) 27518400 - 56 (2) 27518401
e-mail: cencomex@cencomex.cl