


AREA	NOMBRE	DIAL NUMBER	DEVICE TYPE	MEMORIA	DEVICE ADDRESS	IP ADDRESS	MAC ADDRESS
2F1	ANN 01	12	Annunciate panel	2	----	----	----

INFORMACION CONSOLAS
2° PISO - TORRE F CENTRO PONIENTE

EDIFICIO	PISO	MEMORIA	IP ADDRESS	SUBNET MASK	GATEWAY	MAC ADDRESS
F	2	2	192.168.1.7	255.255.255.0	192.168.1.1	00:90:5E:08:D5:28


INFORMACION MEMORIA
2° PISO - TORRE F CENTRO PONIENTE

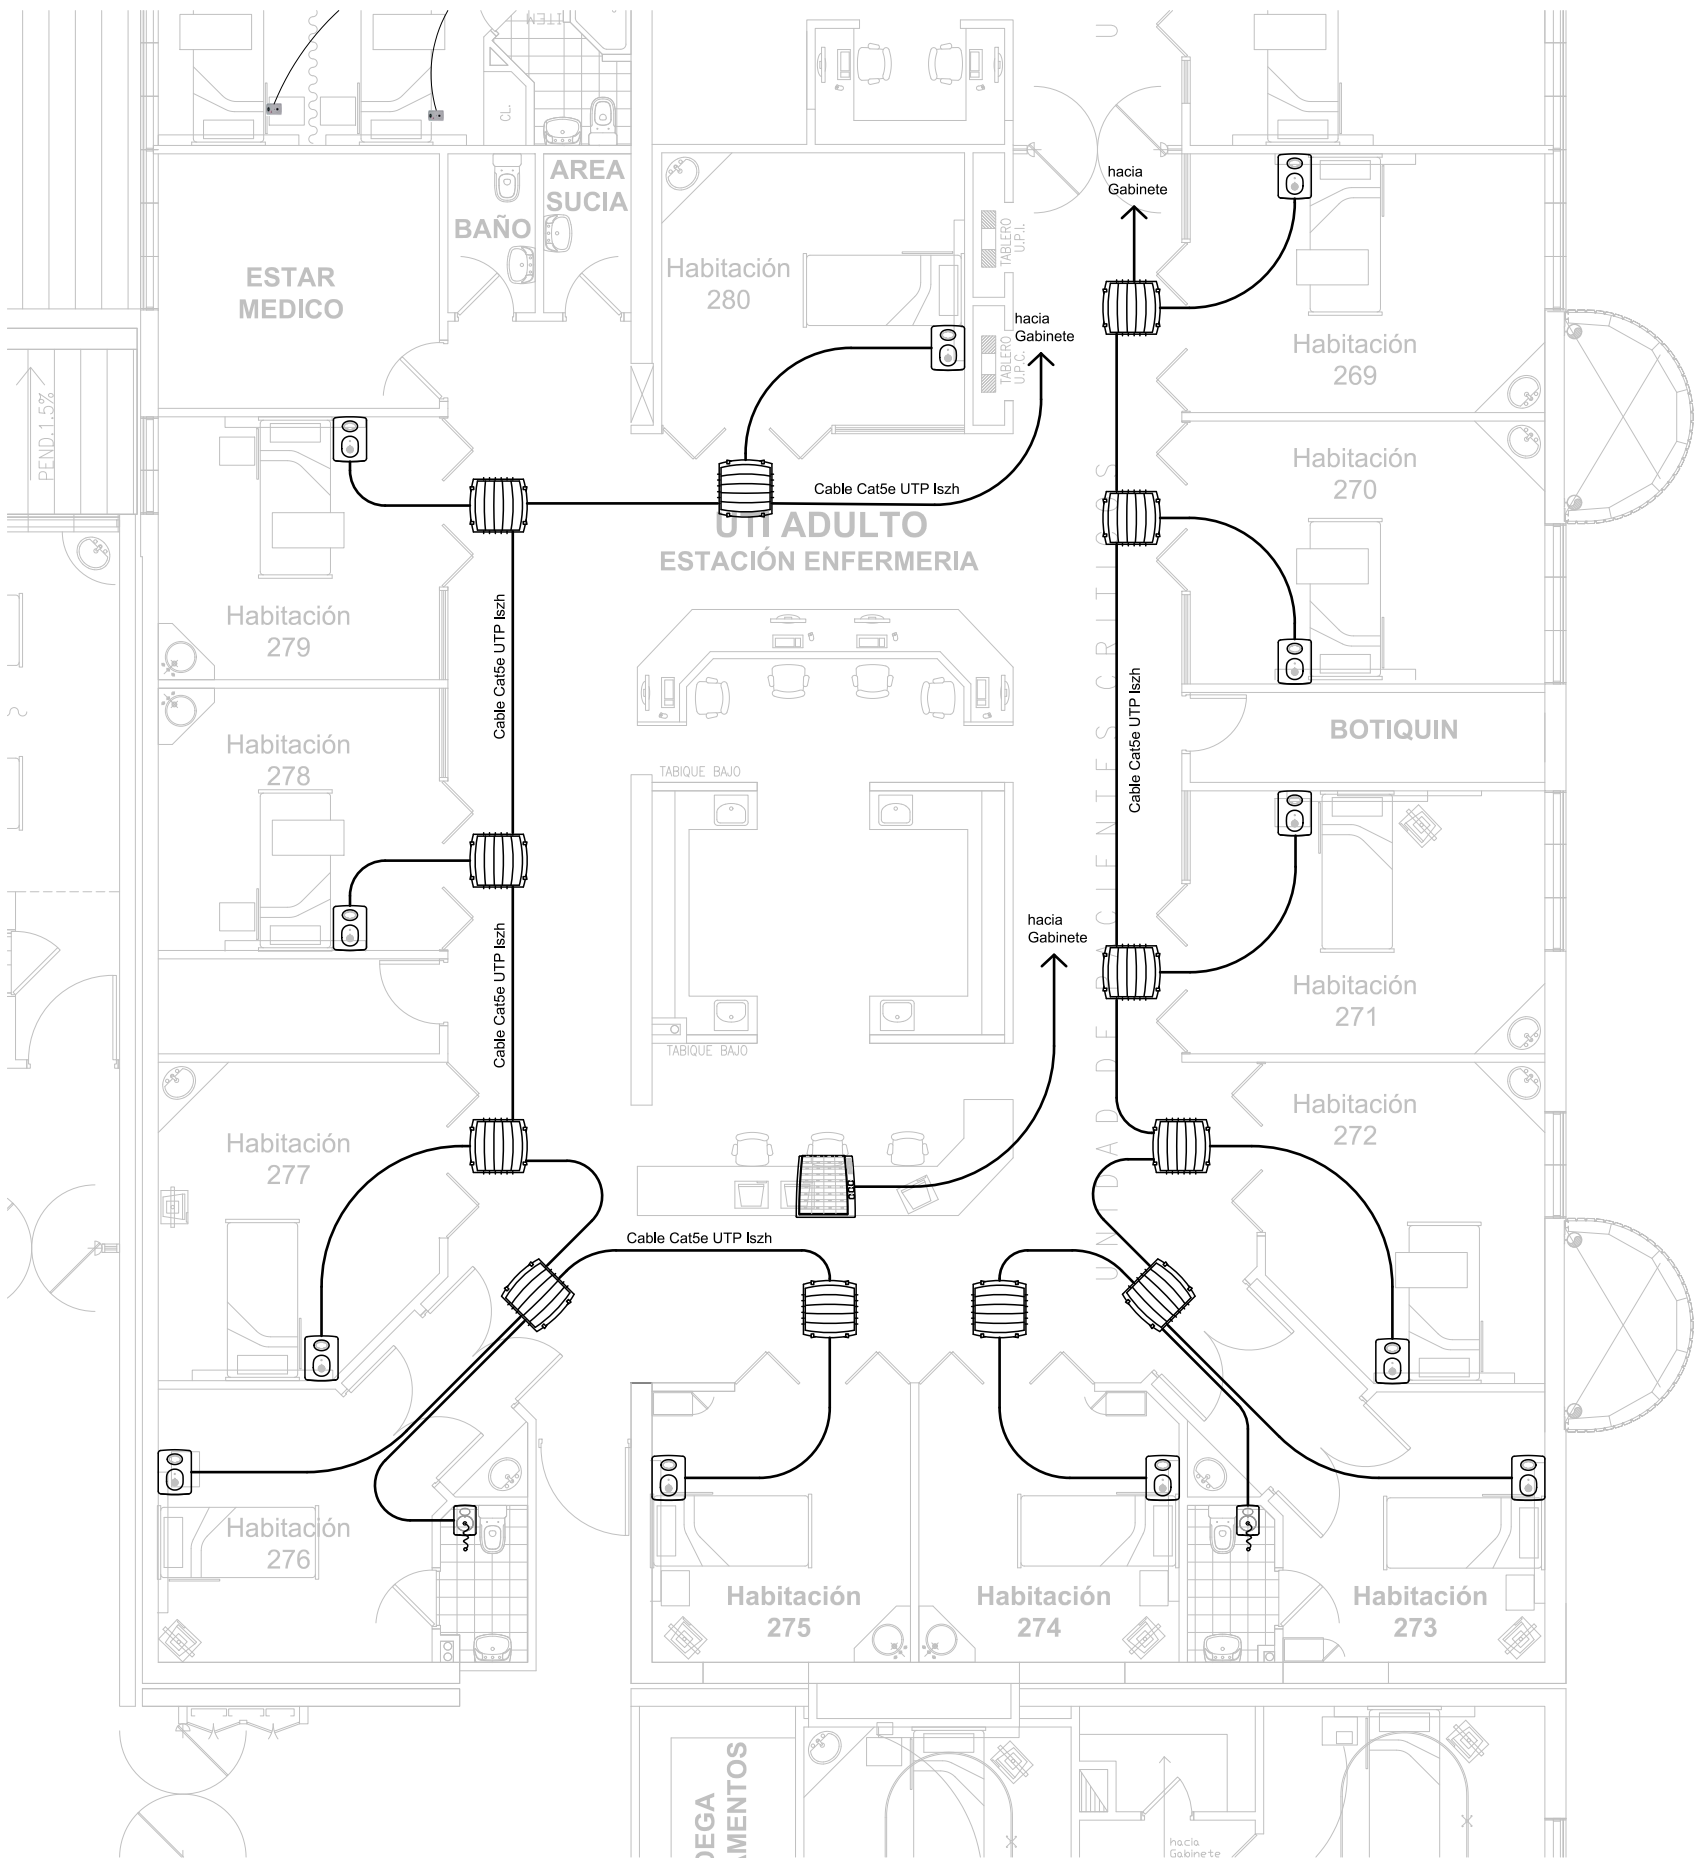

PLANTA TORRE F CENTRO PONIENTE 2° PISO
ESC. 1/100

N°	CANT.	DESCRIPCION	CODIGO
1	2	GABINETE ELECTRICO	NC2828
2	2	FUENTE DE PODER 15V	R5KMPR15
3	2	FUENTE DE PODER 36V	R5KMPR36
4	2	MEMORIA SISTEMA PRINCIPAL	R5KMSC
5	2	ADAPTADOR	R5KL2KA
6	2	TARJETA DE TERMINACION	R5KMTRM

DESCRIPCION GABINETE LLAMADO DE ENFERMERA
2° PISO - TORRE F CENTRO PONIENTE

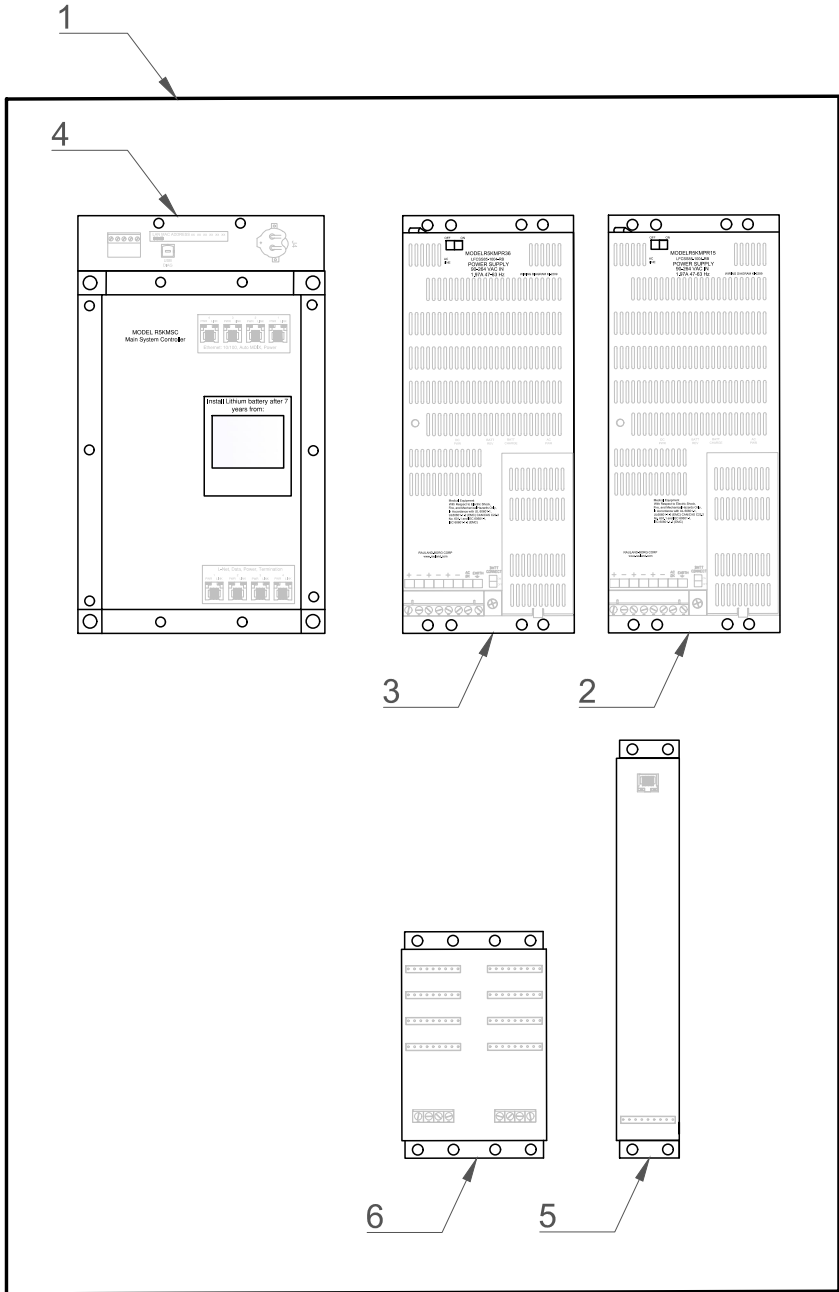

INFORMACION GABINETE
2° PISO-TORRE F CENTRO

NOMBRE TORRE F CENTRO PONIENTE	
HABITACION	BINARIO LAMPARA
269	13
270	14
271	15
272	16
273	17
274	18
275	19
276	20
277	21
278	22
279	23
280	24

INFORMACION LAMPARAS DE PASILLO
2° PISO - TORRE F CENTRO PONIENTE

PROYECTO:



ESPECIALIDAD:

LLAMADO DE
ENFERMERIA
R5000

SEGUNDO PISO

SECTOR:

TORRE F
CENTRO PONIENTE

N° LAMINAS:

01/01

SIMBOLOGIA:

- LAMPARA DE PASILLO
- TIRADOR DE BAÑO
- ESTACION DE PACIENTE
- CONSOLA ESTACION ENFERMERIA
- PANEL DE ANUNCIOS

UBICACION:



DIBUJÓ: OSCAR PONCE

REVISÓ: RICARDO CARRASCO

APROBÓ: RICARDO CARRASCO

FECHA: 16-02-2023



CENCOMEX
Tecnología al servicio de la salud
Av. Gabriela #7840 - Quilicura - Santiago
Teléfono: 56 (0) 27518400 - 56 (0) 27518401
e-mail: cencomex@cencomex.cl