


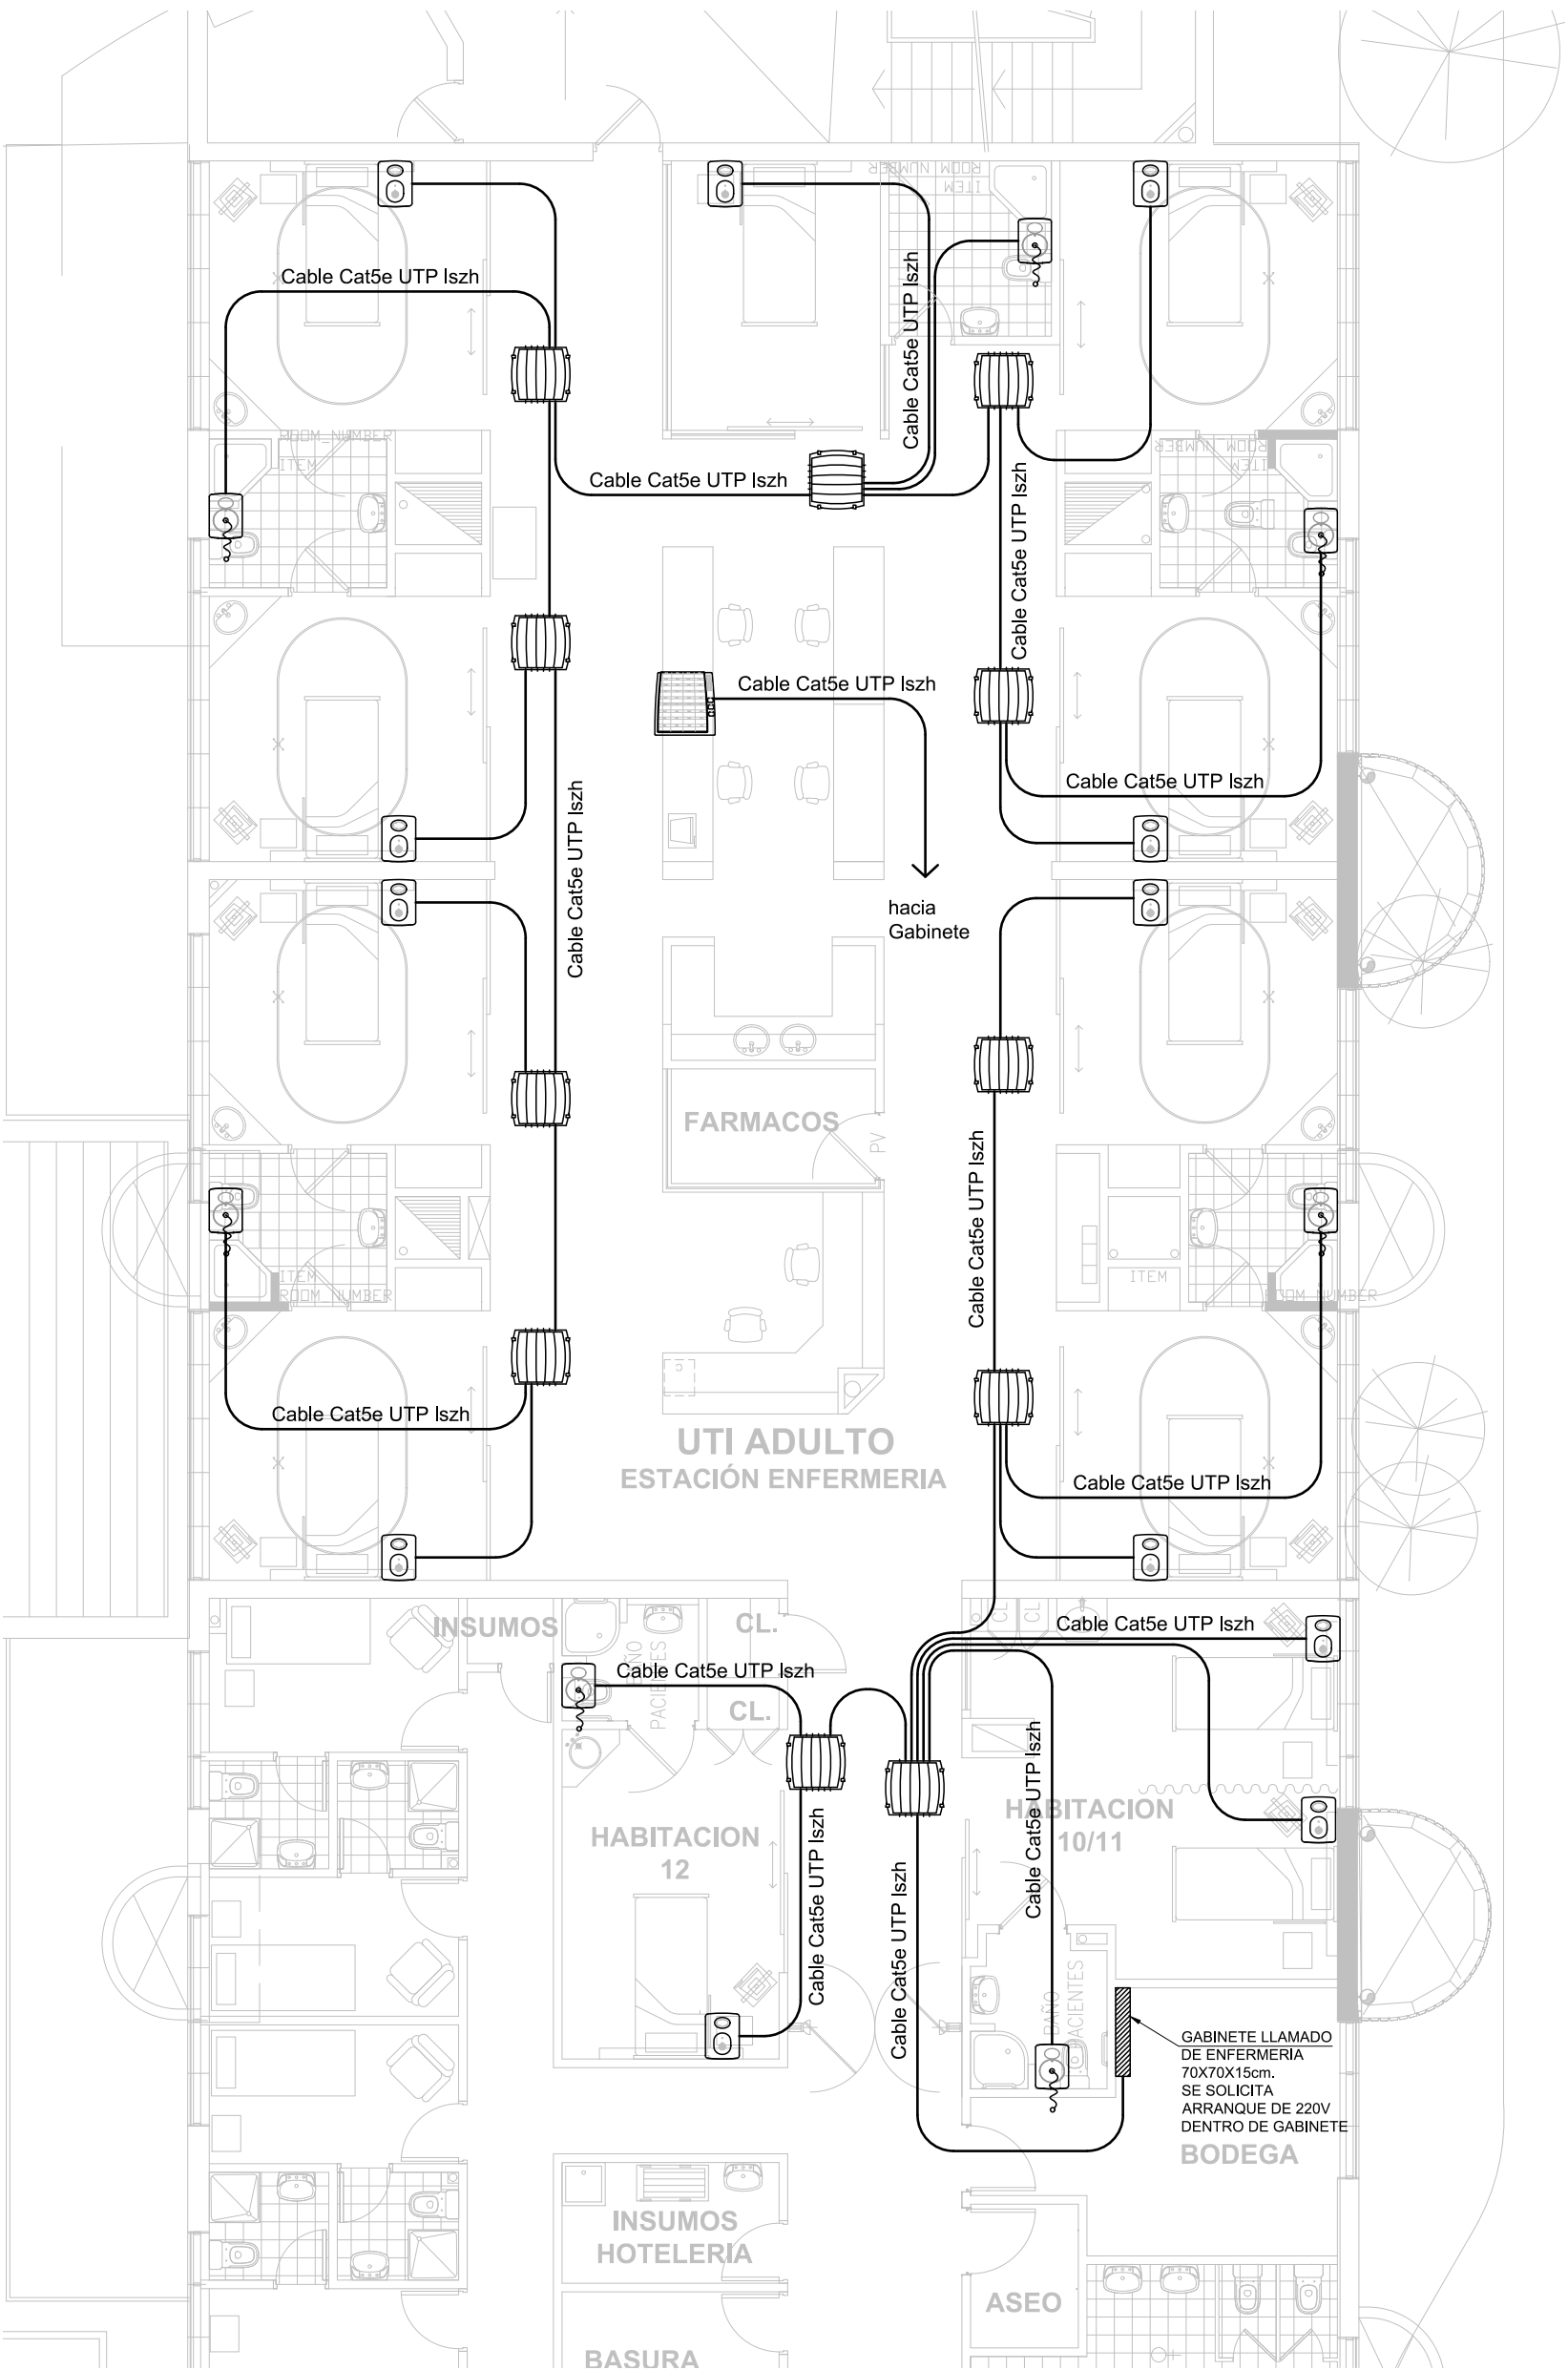

PLANTA TORRE F ORIENTE 4° PISO


ESC. 1/100

AREA	NOMBRE	DIAL NUMBER	DEVICE TYPE	MEMORIA	DEVICE ADDRESS	IP ADDRESS	MAC ADDRESS
2F1	ANN 01	12	Annunciate panel	2	----	----	----

INFORMACION CONSOLAS
4° PISO - TORRE F ORIENTE

EDIFICIO	PISO	MEMORIA	IP ADDRESS	SUBNET MASK	GATEWAY	MAC ADDRESS
F	2	2	192.168.1.7	255.255.255.0	192.168.1.1	00:90:5E:08:D5:28

INFORMACION MEMORIA
4° PISO - TORRE F ORIENTE

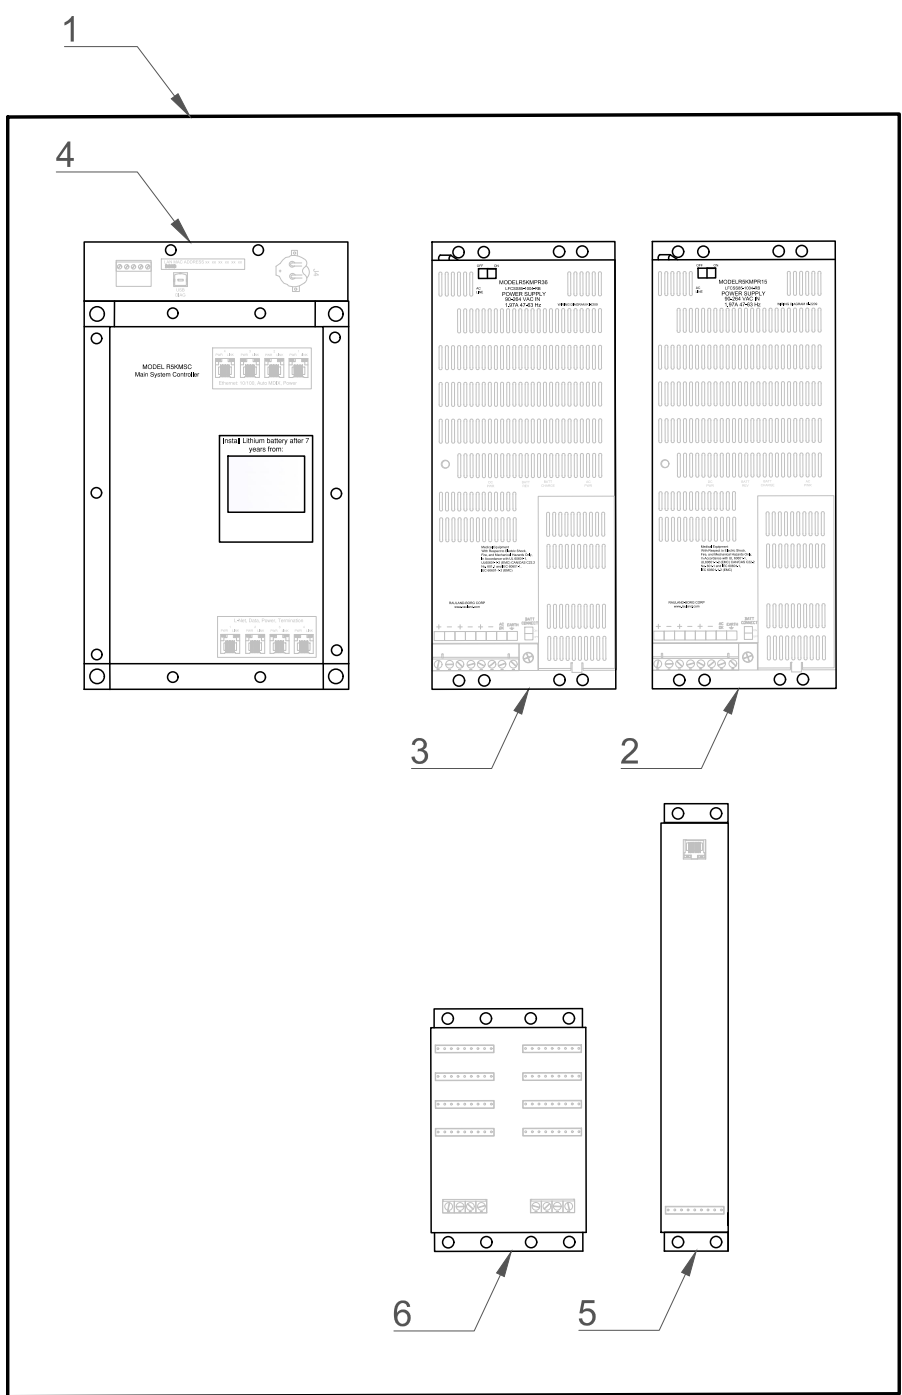

INFORMACION GABINETE
4° PISO-TORRE F ORIENTE

N°	CANT.	DESCRIPCION	CODIGO
1	2	GABINETE ELECTRICO	NC2828
2	2	FUENTE DE PODER 15V	R5KMPR15
3	2	FUENTE DE PODER 36V	R5KMPR36
4	2	MEMORIA SISTEMA PRINCIPAL	R5KMSC
5	2	ADAPTADOR	R5KL2KA
6	2	TARJETA DE TERMINACION	R5KMTRM

DESCRIPCION GABINETE LLAMADO DE ENFERMERA
4° PISO - TORRE F ORIENTE

NOMBRE TORRE F oriente	
HABITACION	BINARIO LAMPARA
250	11
251	1
252	2
253	3
254	4
255	5
256	6
257	7
258	8
259	9
260	10
BAÑO PASILLO	1

INFORMACION LAMPARAS DE PASILLO
4° PISO - TORRE F ORIENTE

PROYECTO:



ESPECIALIDAD:

LLAMADO DE
ENFERMERIA
R5000

SEGUNDO PISO

SECTOR:

TORRE F ORIENTE

N° LAMINAS:

01/01

SIMBOLOGIA:



LAMPARA DE PASILLO



TIRADOR DE BAÑO



ESTACION DE PACIENTE



CONSOLA ESTACION
ENFERMERIA



PANEL DE ANUNCIOS

UBICACION:



DIBUJÓ: OSCAR PONCE

REVISÓ: RICARDO CARRASCO

APROBÓ: RICARDO CARRASCO

FECHA: 16-02-2023



CENCOMEX

Tecnología al servicio de la salud
Av.Galvarino #7640 - Quilicura - Santiago
Teléfono: 56 (2) 27518400 - 56 (2) 27518401
e-mail: cencomex@cencomex.cl