


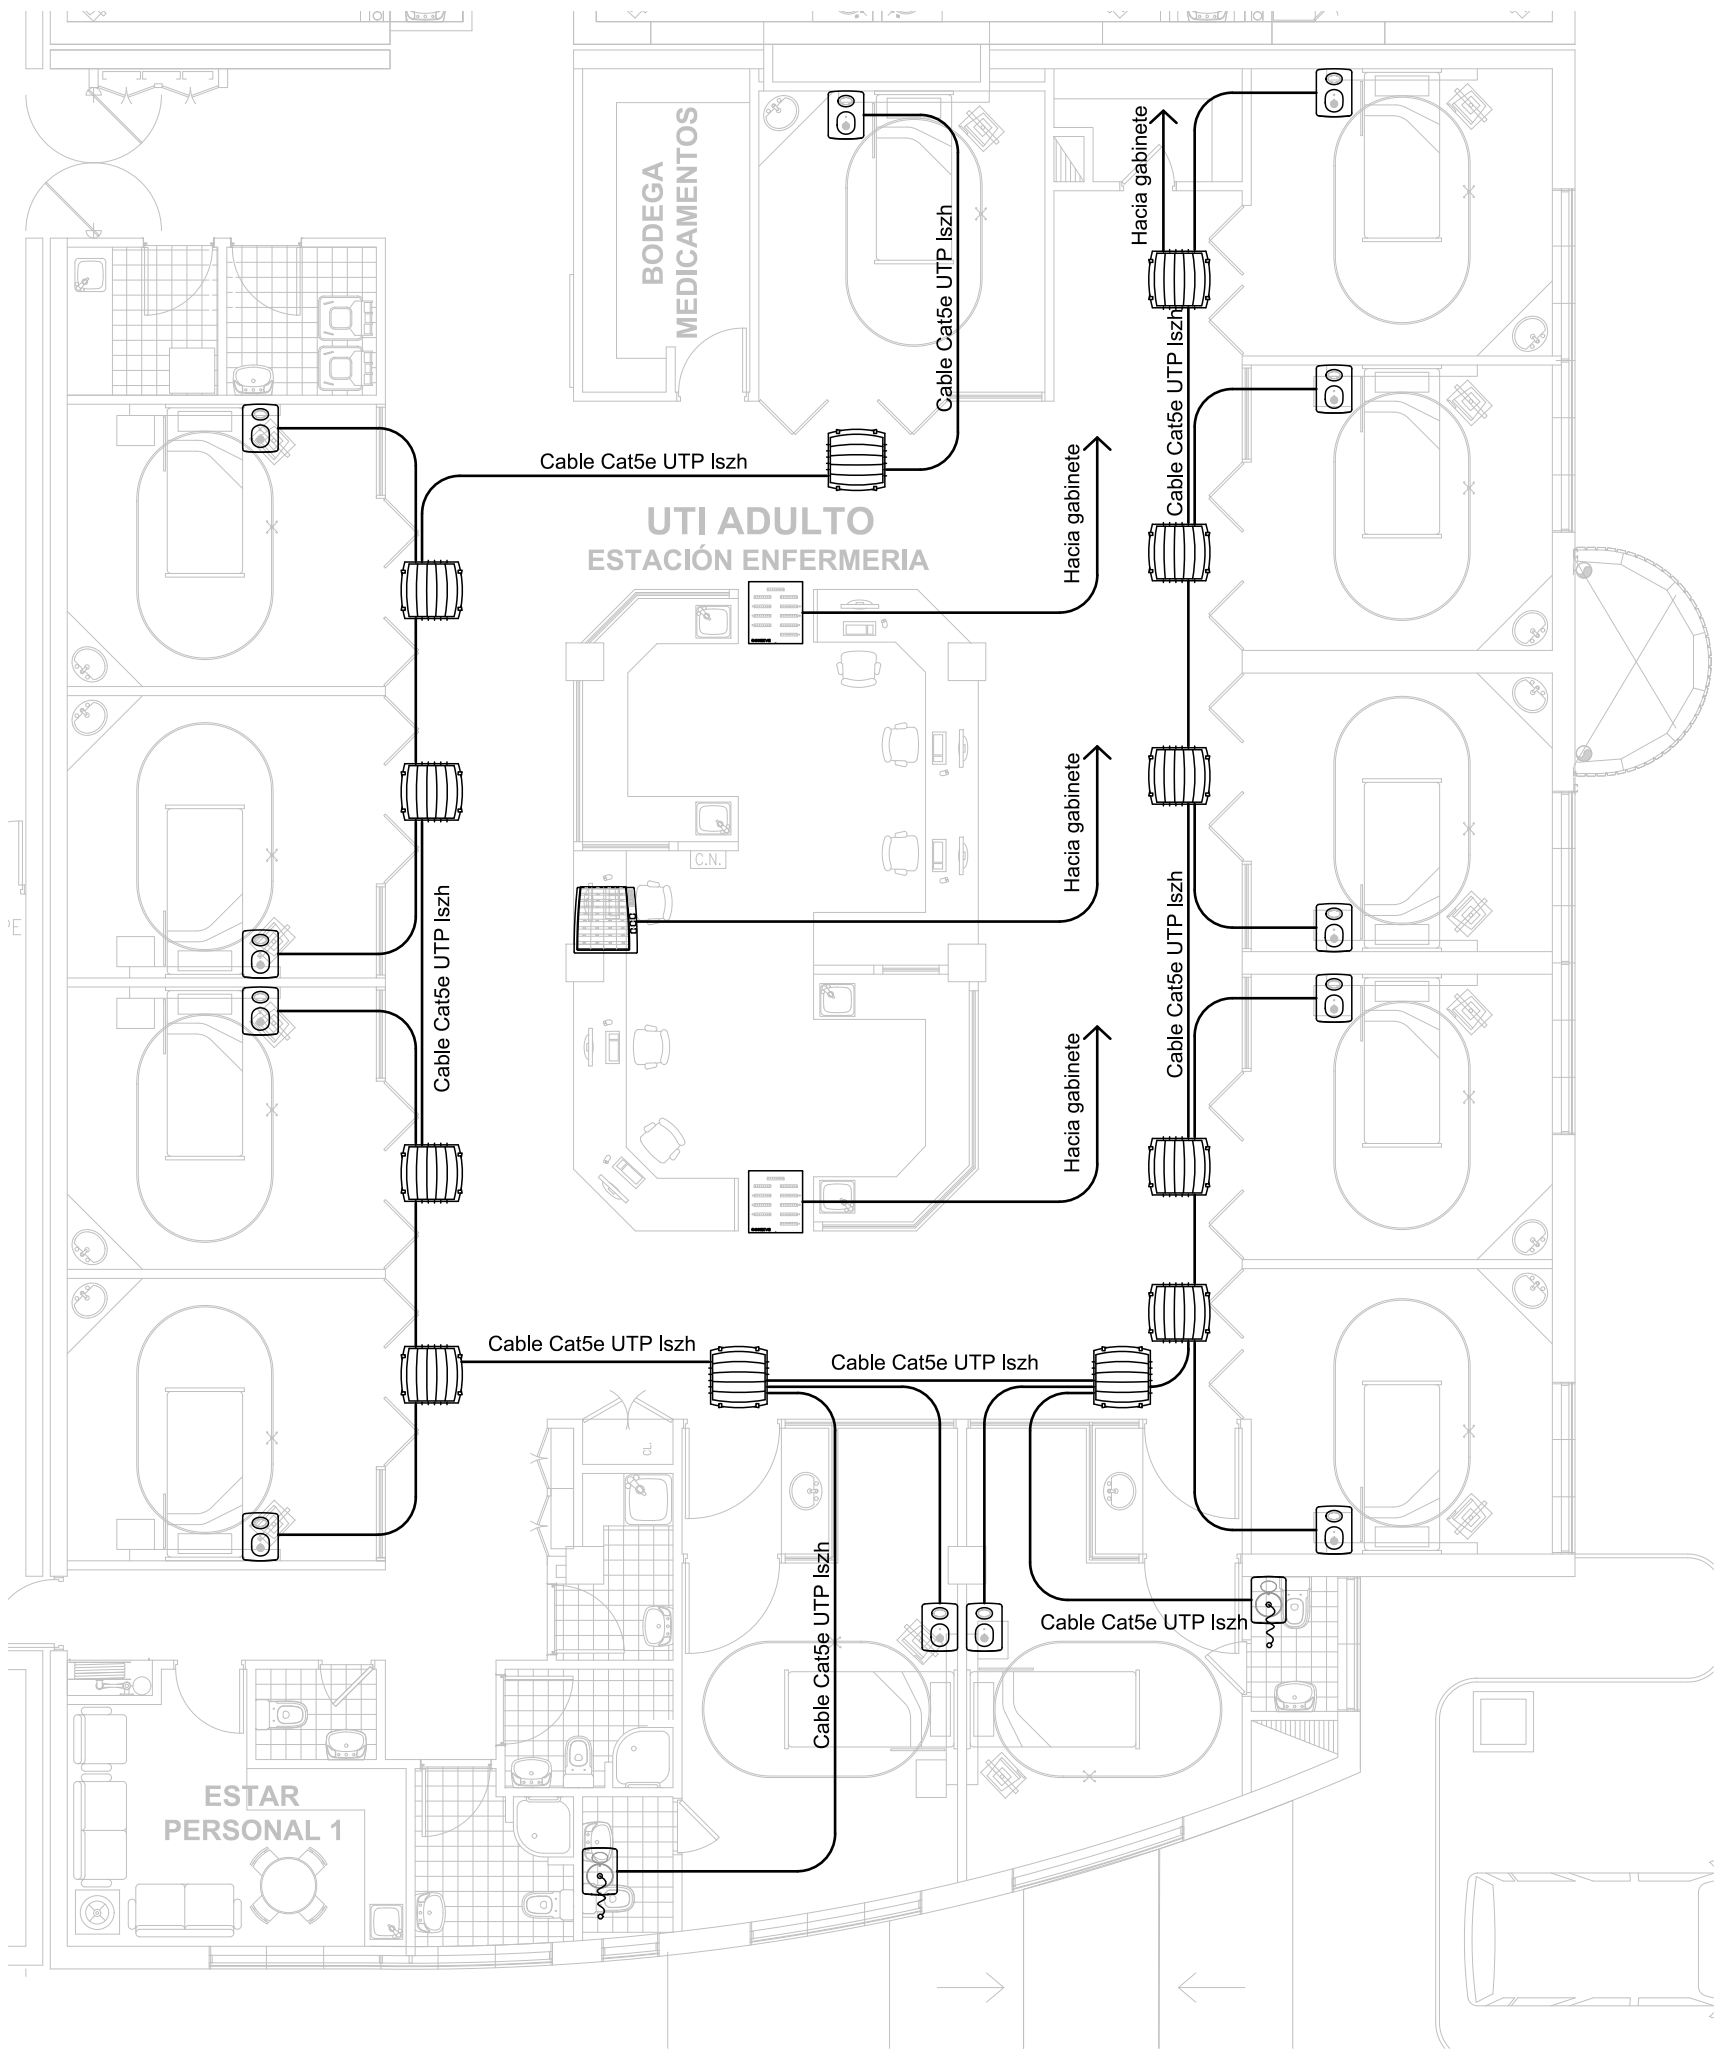

PLANTA TORRE F PONIENTE 4° PISO
ESC. 1/100

NOMBRE TORRE F poniente	
HABITACION	BINARIO LAMPARA
281	26
282	27
283	28
284	29
285	30
286	31
287	32
288	33
289	34
290	35
291	36
292	37


INFORMACION LAMPARAS DE PASILLO
4° PISO - TORRE F PONIENTE

AREA	NOMBRE	DIAL NUMBER	DEVICE TYPE	MEMORIA	DEVICE ADDRESS	IP ADDRESS	MAC ADDRESS
2F1	ANN 01	12	Annunciate panel	2	----	----	----

INFORMACION CONSOLAS
4° PISO - TORRE F PONIENTE

EDIFICIO	PISO	MEMORIA	IP ADDRESS	SUBNET MASK	GATEWAY	MAC ADDRESS
F	2	2	192.168.1.7	255.255.255.0	192.168.1.1	00:90:5E:08:D5:28

INFORMACION MEMORIA
4° PISO - TORRE F PONIENTE

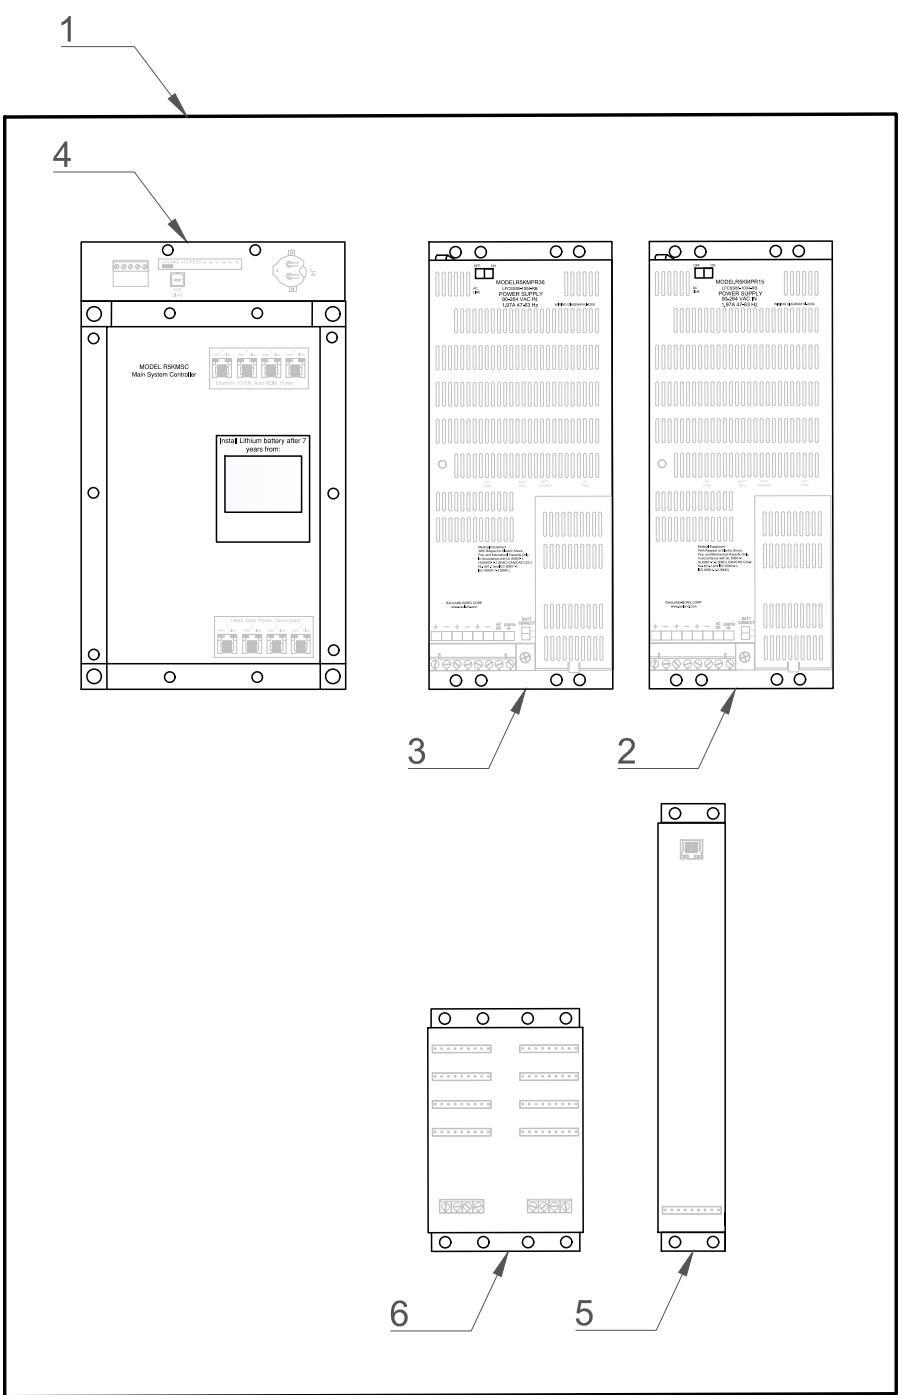

INFORMACION GABINETE
4° PISO-TORRE F PONIENTE

N°	CANT.	DESCRIPCION	CODIGO
1	2	GABINETE ELECTRICO	NC2828
2	2	FUENTE DE PODER 15V	R5KMPR15
3	2	FUENTE DE PODER 36V	R5KMPR36
4	2	MEMORIA SISTEMA PRINCIPAL	R5KMSC
5	2	ADAPTADOR	R5KL2KA
6	2	TARJETA DE TERMINACION	R5KMTRM

DESCRIPCION GABINETE LLAMADO DE ENFERMERA
4° PISO - TORRE F PONIENTE

SIMBOLOGIA:

-  LAMPARA DE PASILLO
-  TIRADOR DE BAÑO
-  ESTACION DE PACIENTE
-  CONSOLA ESTACION ENFERMERIA
-  CONTROLADOR
-  PANEL DE ANUNCIOS

UBICACION:



DIBUJÓ: OSCAR PONCE

REVISÓ: RICARDO CARRASCO

APROBÓ: RICARDO CARRASCO

FECHA: 16-02-2023