



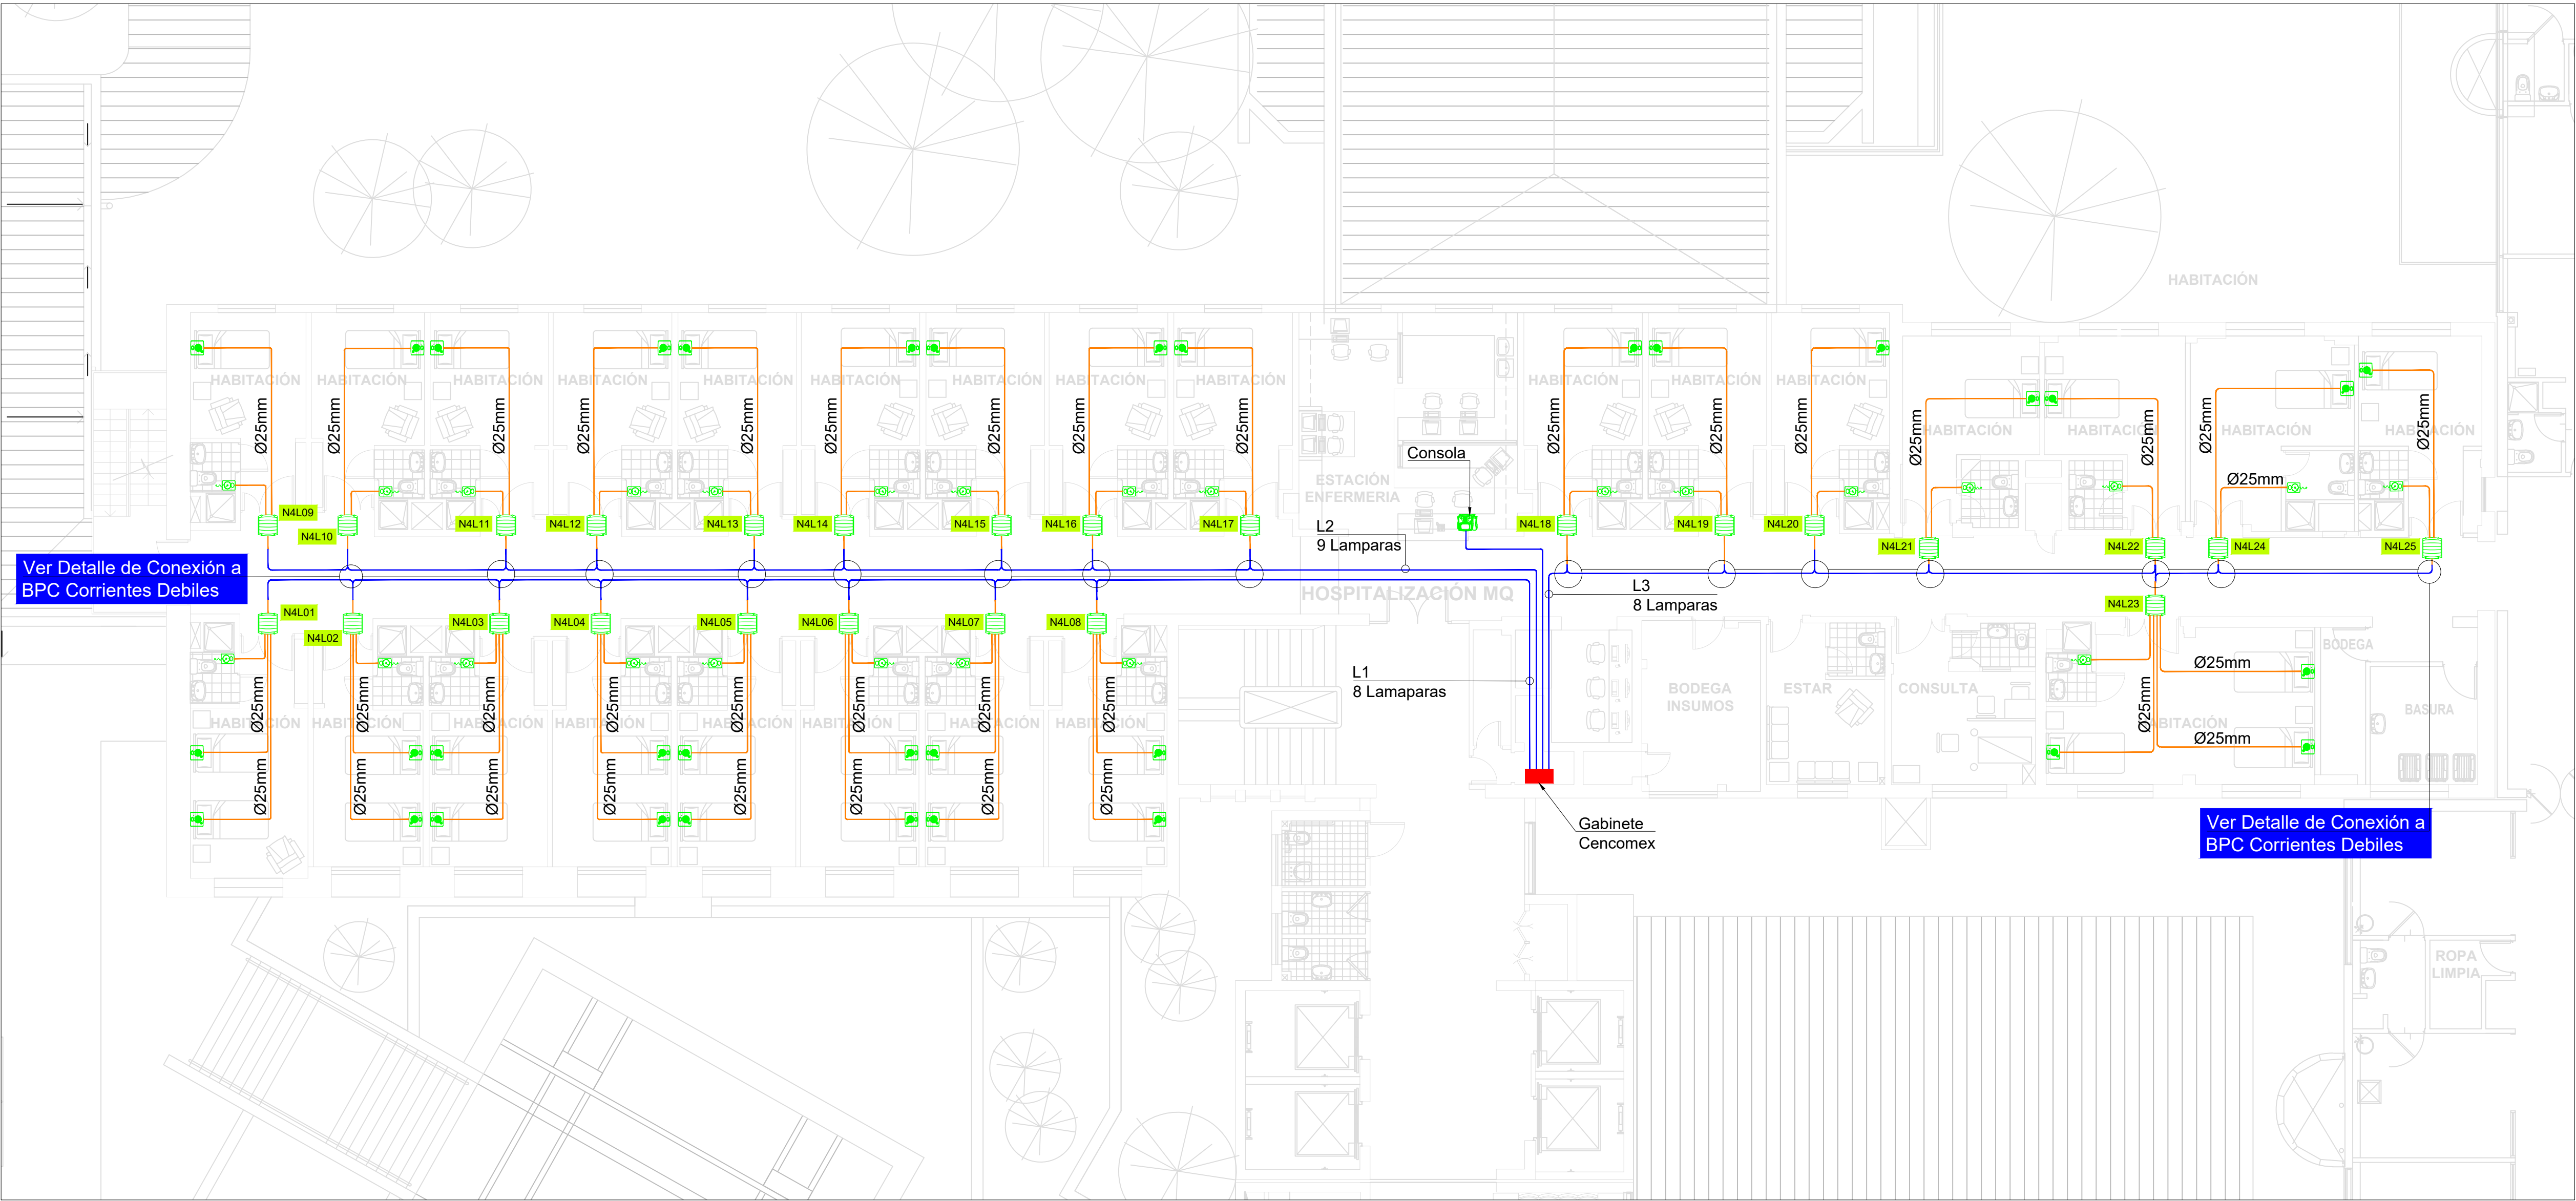

PLANTA 4° NIVEL
SECTOR MEDICO QUIRURGICO
LLAMADO DE ENFERMERA
ESC. 1:100.

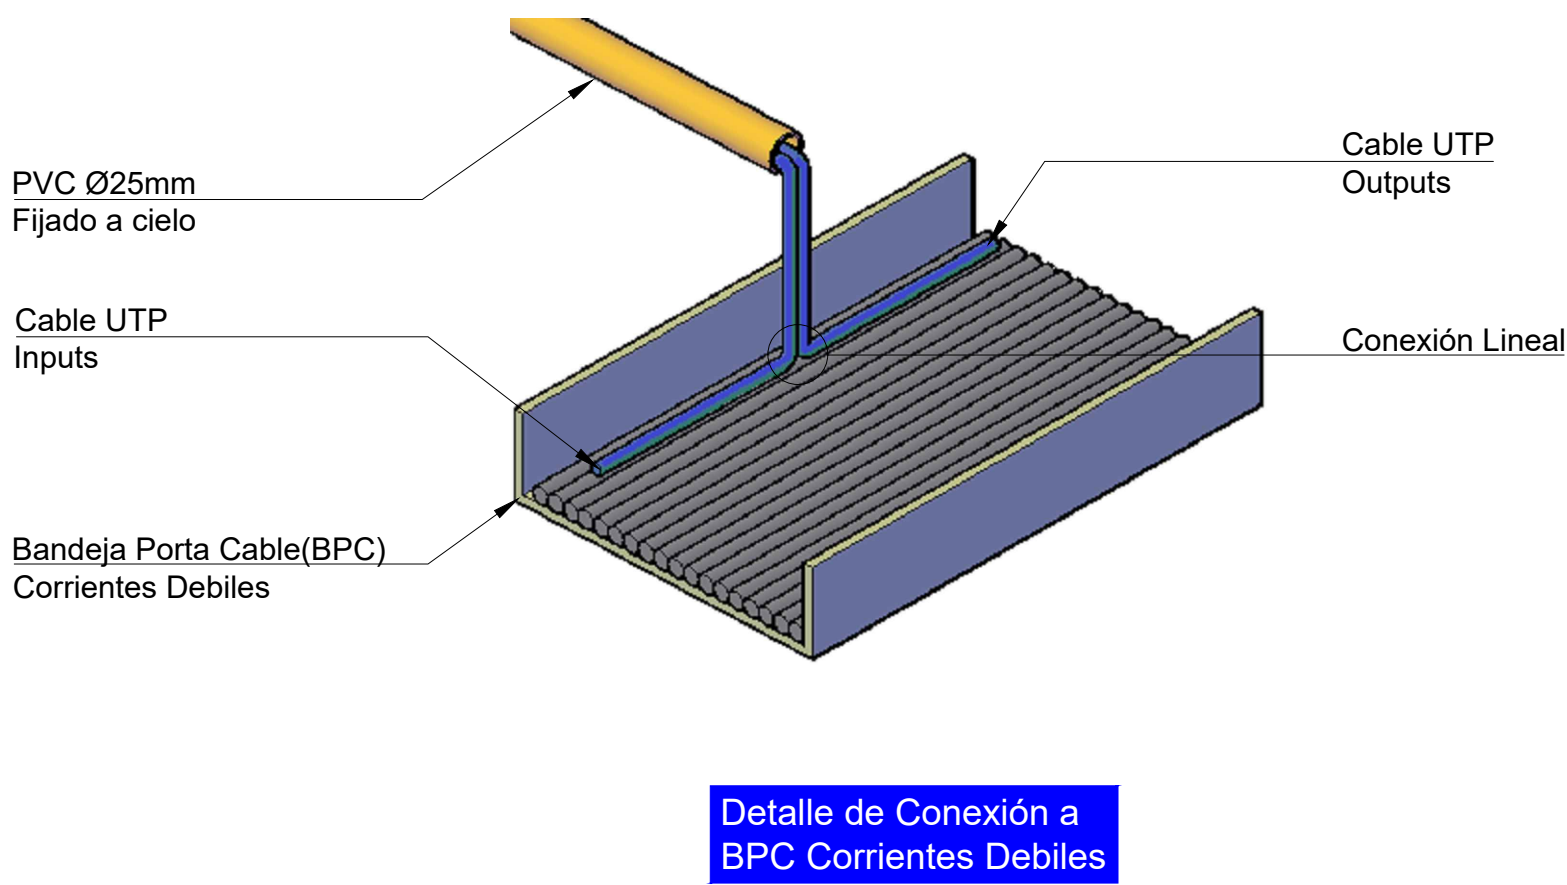


PROYECTO:
CLINICA DAVILA

ESPECIALIDAD:
LLAMADO DE ENFERMERIA

SECTOR:
4° NIVEL
SECTOR:
MEDICO QUIRURGICO

N° LAMINAS:
01/01

- SIMBOLOGIA:
- Gabinete Cencomex
 - Cable UTP
 - PVC 25Ø
 - Consola de Estacion de Enfermeria
 - Lampara de Pasillo Caja 100x100
 - Modulo de Audio
 - Modulo de baño Caja derivación 105x61x39 (vertical)

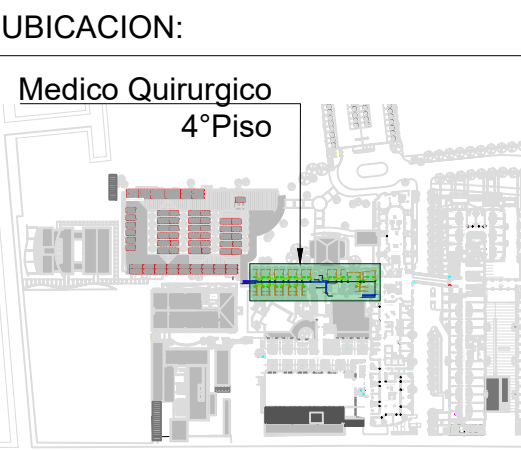

DIBUJÓ: KENNIE ARANGUIZ

REVISÓ: KENNIE ARANGUIZ

APROBÓ: CRISTIAN YAÑEZ

FECHA: 08-02-2022

