


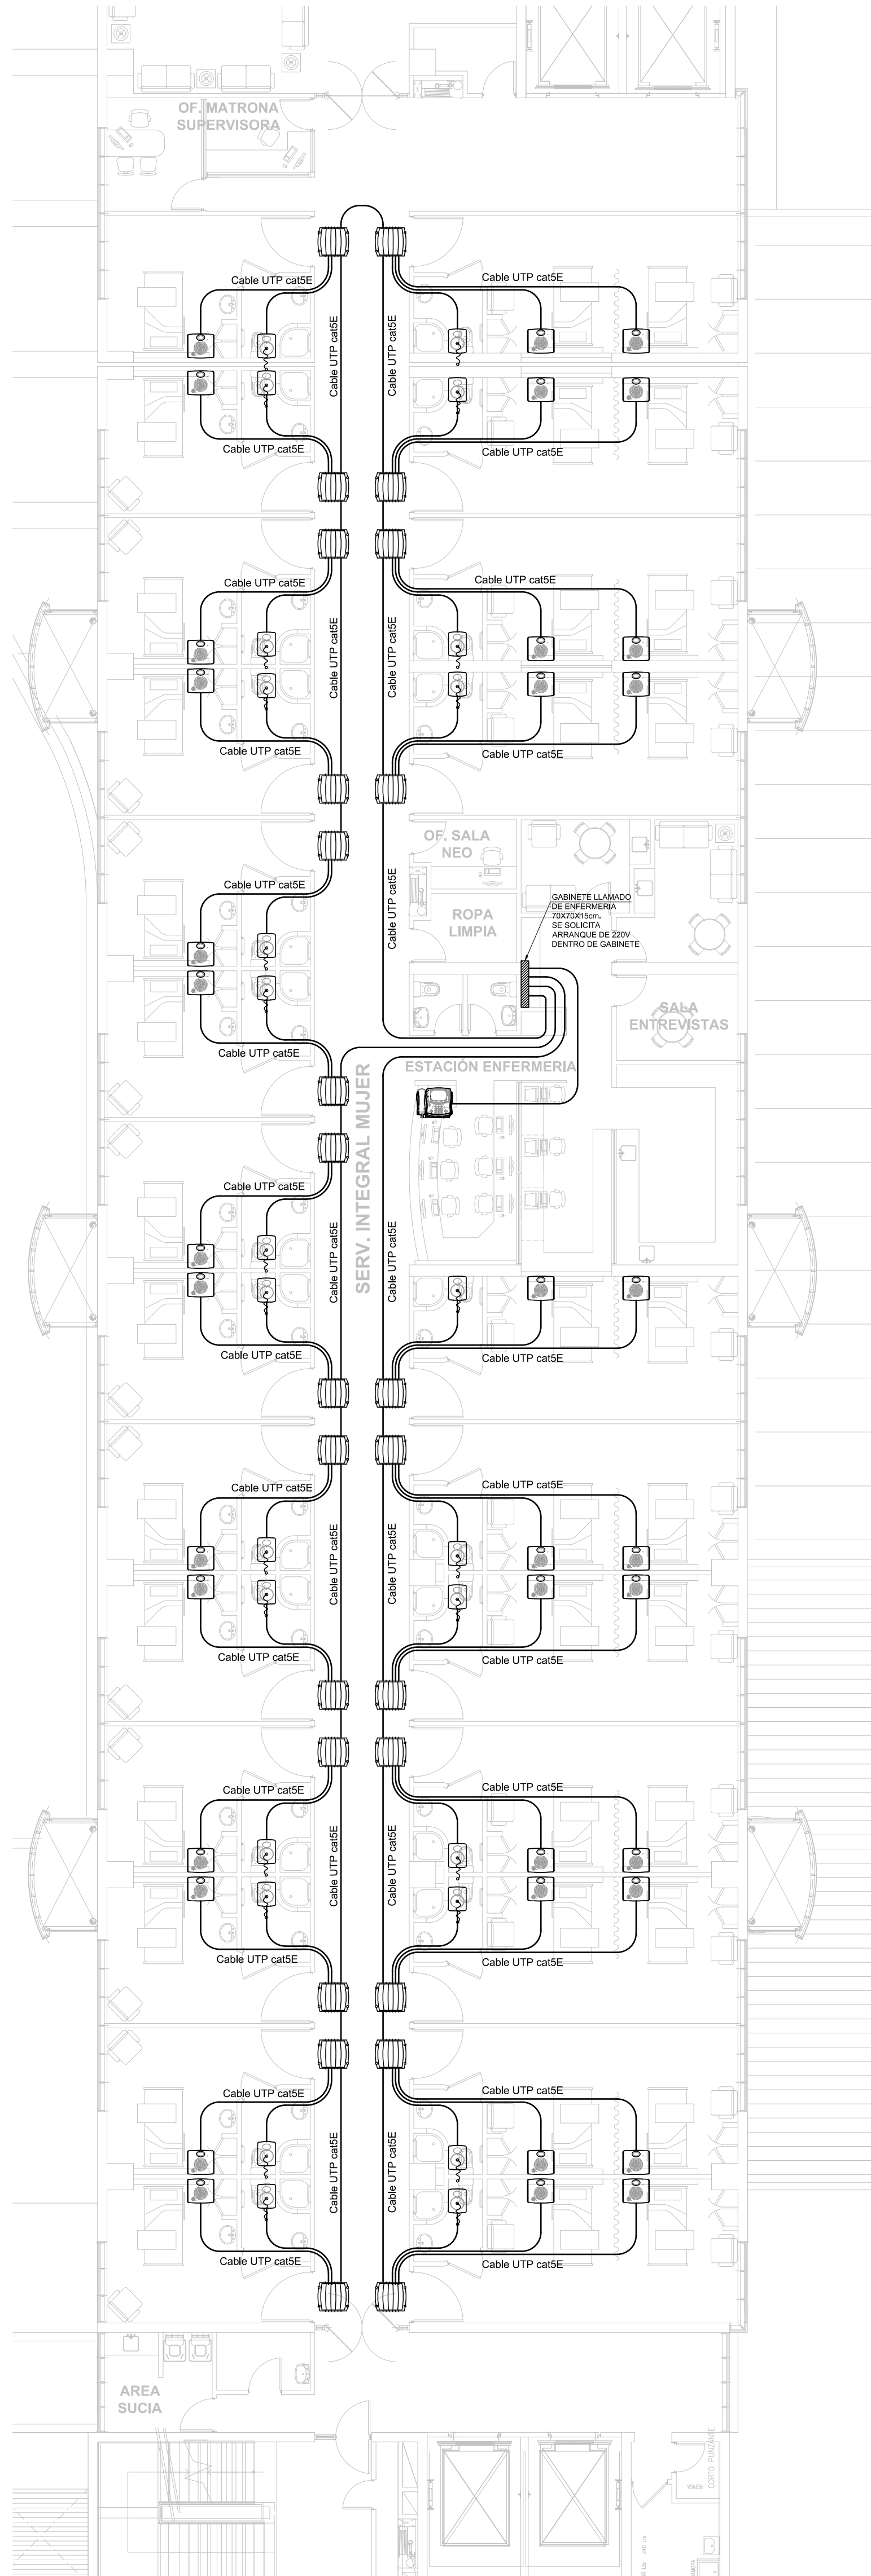

PLANTA TORRE G 4° PISO