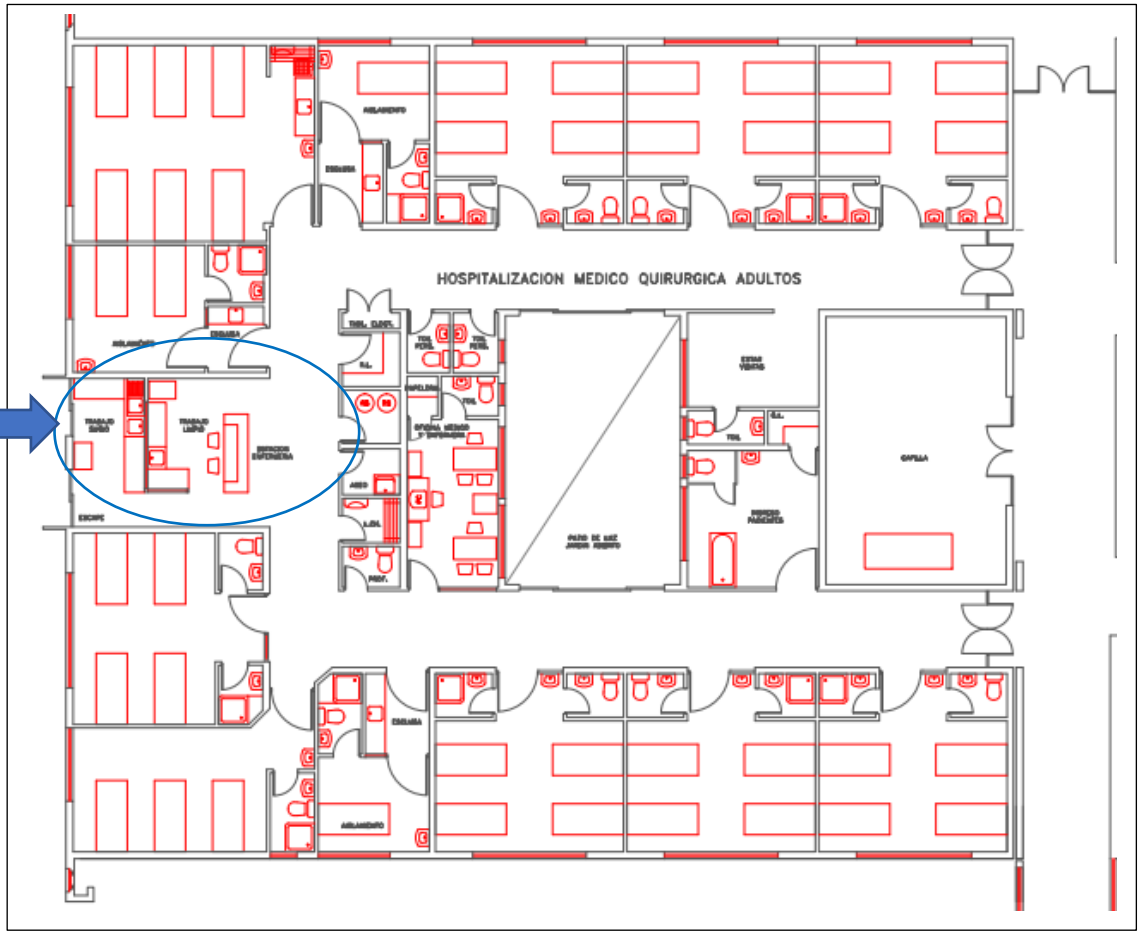Estación de Enfermería, Área de instalación del sistema de timbre.