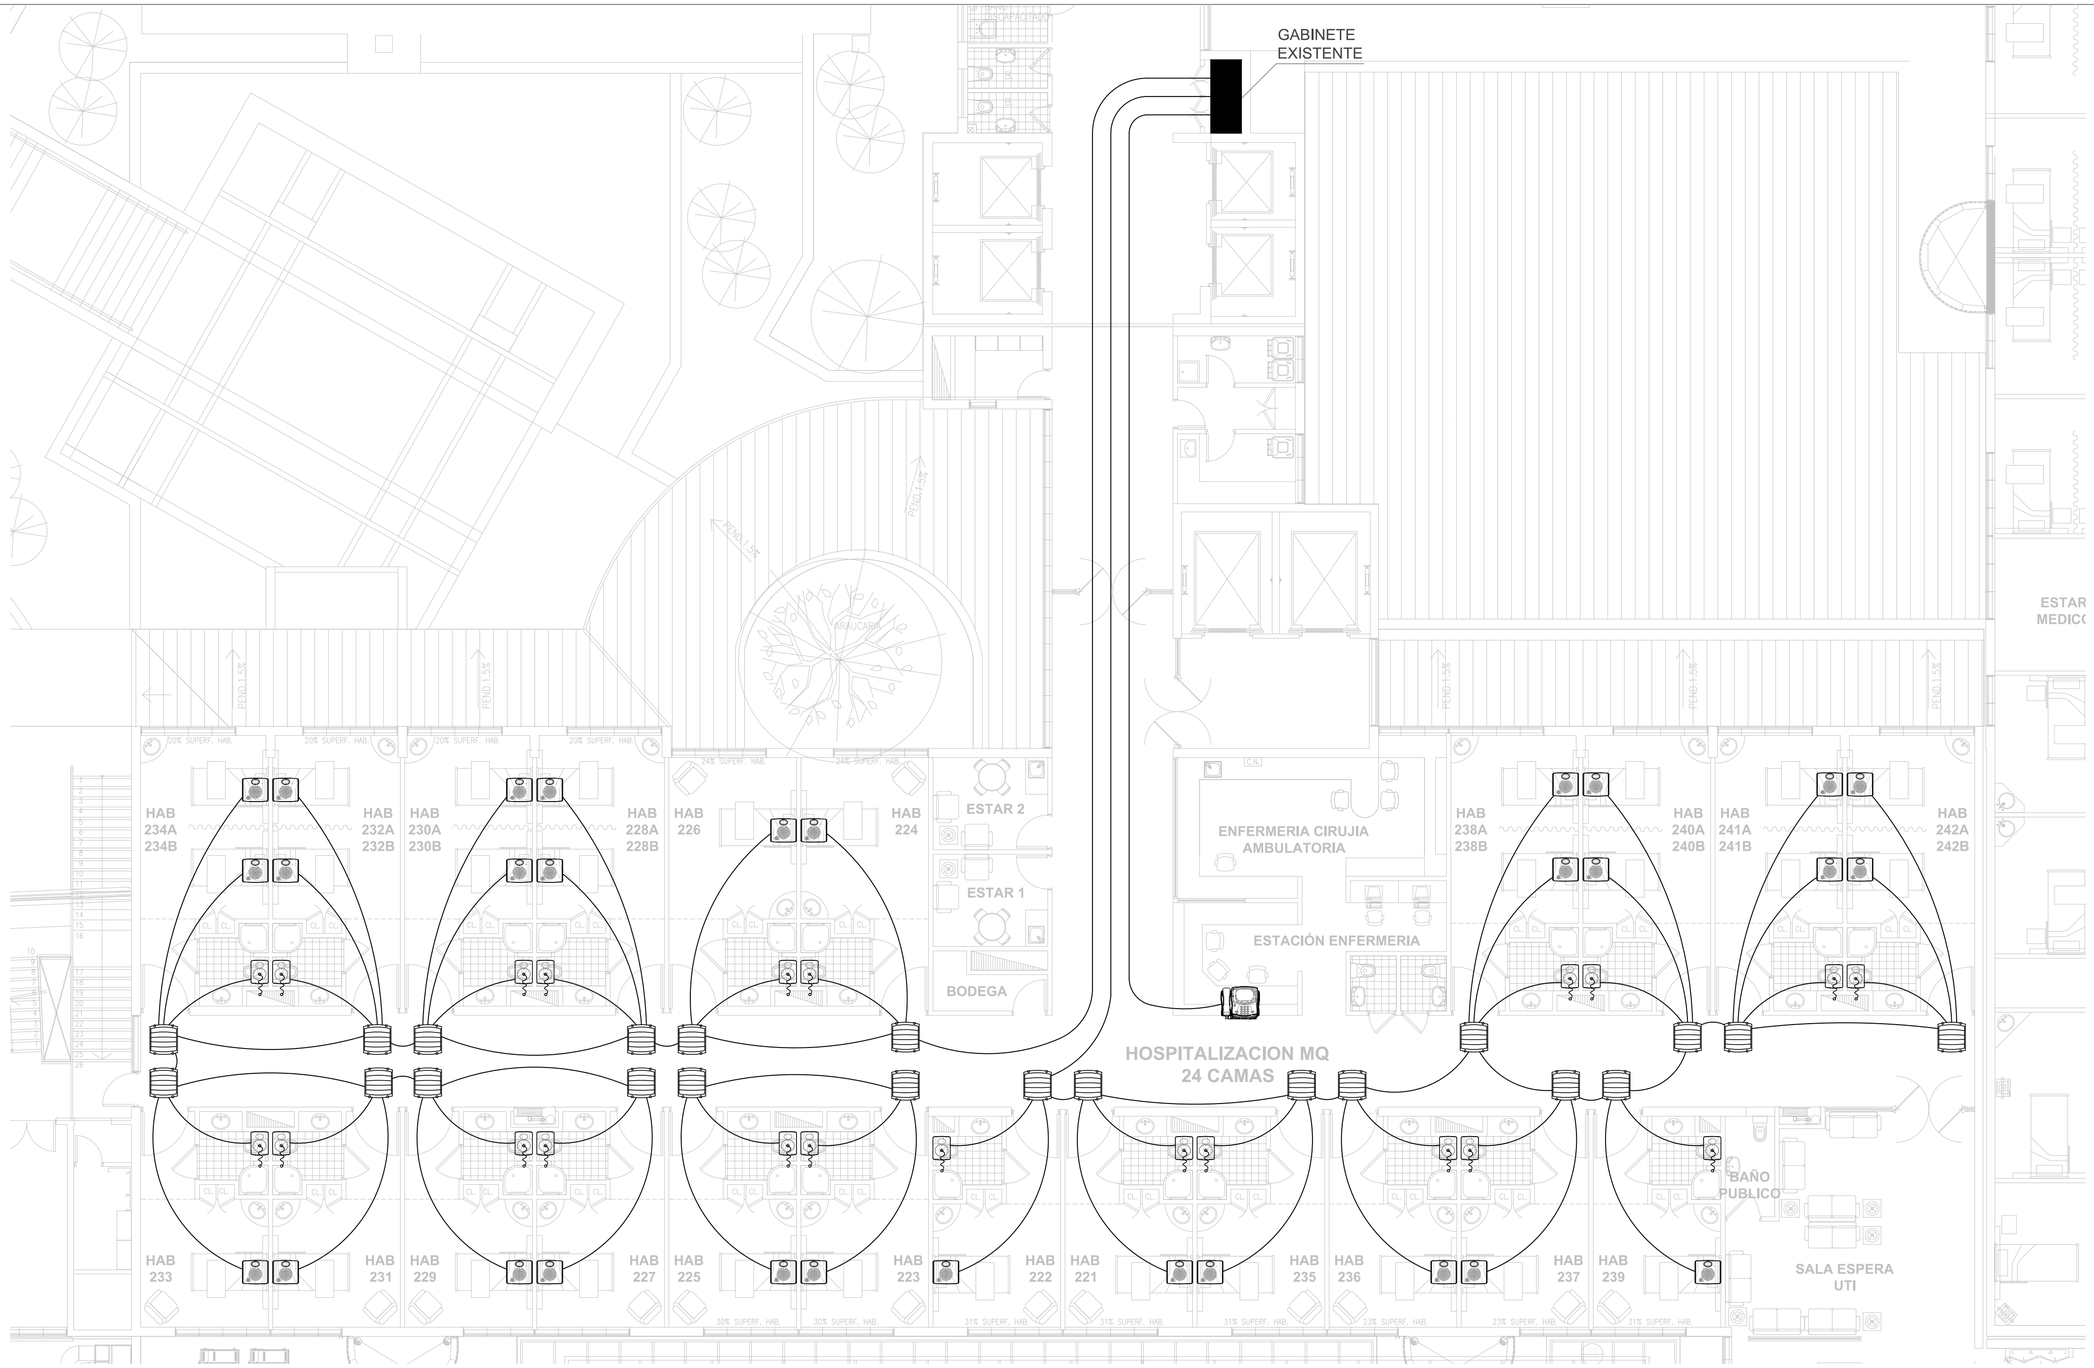

PLANTA CMA TORRE D SUR 2° PISO

ESC. 1/100

NOMBRE DEL SECTOR CMA D SUR	
HABITACION	BINARIO LAMPARA
221	21
222	22
223	23
224	24
225	25
226	26
227	27
228	28
229	29
230	30
231	31
232	32
233	33
234	34
235	35
236	36
237	37
238	38
239	39
240	40
241	41
242	42

INFORMACION LAMPARAS DE PASILLO

CMA 2° PISO - TORRE D SUR

N°	CANT.	DESCRIPCION	CODIGO
1	3	FUENTE DE PODER 15V	R5KMPR15
2	1	MEMORIA DEL SISTEMA	R5KMSC
3	1	ADAPTADOR	R5KL2KA
4	1	SWITCH ETHERNET 8 PUERTOS	R5KM8PRT
5	1	FUENTE DE PODER 32V	R5KMPR36
6	1	TARJETA DE INTERCONEXION	R5KMTRM

DESCRIPCION GABINETE LLAMADO DE ENFERMERA

CMA 2° PISO - TORRE D SUR

AREA	NOMBRE	DIAL NUMBER	DEVICE TYPE	MEMORIA	DEVICE ADDRESS	IP ADDRESS	MAC ADDRESS
SUR	CONSOSUR	4000	CONSOLE	2	P-98	10.5.20.22	00:90:5E:08:F5:C3

INFORMACION CONSOLAS

CMA 2° PISO - TORRE D SUR

EDIFICIO	PISO	MEMORIA	IP ADDRESS	SUBNET MASK	GATEWAY	MAC ADDRESS
D SUR	2	2	10.5.20.12	255.255.255.0	10.5.20.1	00:90:5E:08:D5:10

INFORMACION MEMORIA

CMA 2° PISO - TORRE D SUR

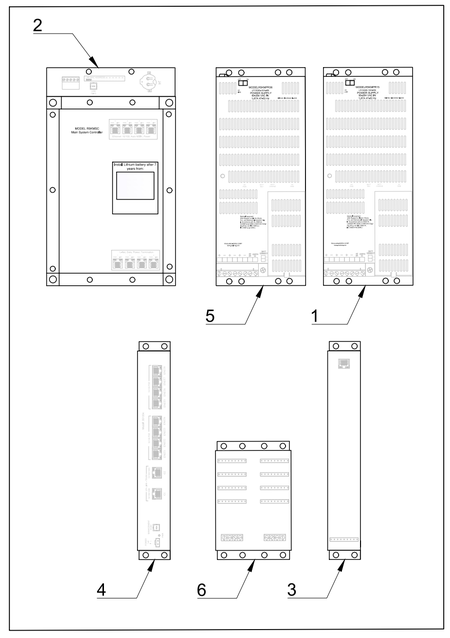

INFORMACION GABINETE

CMA 2° PISO-TORRE D NORTE

PROYECTO:

Dávila

ESPECIALIDAD:

LLAMADO DE ENFERMERIA

CMA SEGUNDO PISO

SECTOR:

TORRE D SUR

N° LAMINAS:

01/01

SIMBOLOGIA:

LAMPARA DE PASILLO

TIRADOR DE BAÑO

ESTACION DE PACIENTE

CONSOLA ESTACION ENFERMERIA

UBICACION:

DIBUJÓ: OSCAR PONCE

REVISÓ: RICARDO CARRASCO

APROBÓ: RICARDO CARRASCO

FECHA: 30-12-2022

CENCOMEX
Tecnología al servicio de la salud
Av.Galvarino #7640 • Quilicura • Santiago
Teléfono: 56 (2) 27518400 – 56 (2) 27518401
e-mail: cencomex@cencomex.cl